


Mallinnus on tehty alkuperäisten mitoitettujen piirustusten pohjalta. Kiinteistökierroksen perusteella on tarkennettu huonetilamuutokset sekä keittiöiden ja kylpyhuoneiden kalustejärjestys sekä kiinteistön yhteistilat.

Korkeusasemat on muutettu vanhojen piirustusten korkeusasemamerkinnoistä N2000-järjestelmän mukaisiksi. Korkeudet on tarpeen mukaan varmistettava pintavaaituksin.

Oletettavasti rakennuksen palo-osastoinnin periaate on seuraava:

- Asuinkerroksissa
  - asuinhuoneistot on erotettu omiksi palo-osastoikseen.
- Kellarissa
  - autotallit on erotettu muista tiloista ja toisistaan.
  - kattilahuone ja öljysäiliö on erotettu muista tiloista.
  - osa varastoista (palo-ovien varustetut) on erotettu muista tiloista.


<b>A LOPPUPIIRUSTUS</b>				PBa 20.11.2018
Tunnus	Selite	Muuttanut	Päiväys	
Kaupunginosa	Kortteli/Tila	Tontti	Viranomaisten merkintöjä varten	
PAPPILA	5589	1		
Rakennuksen numero			Rakennuksen tunnus	
Rakennustoimenpide	PUTKISTOSANEERAUS	Piirustuslaji	TYÖPIIRUSTUS	Juoks.n:o
Rakennuskohteen nimi ja osoite	<b>AS. OY VÄHÄ-LINNAPIRTTI</b>	Piirustuksen sisältö	TALO A KELLARI	Mittakaavat
				1:50
<b>HAUKKAMÄENKATU 2, 33560 TAMPERE</b>				
Suunnitteluala	työnumero	piirustusnumero	revisio	
Pyynikintori 3 33230 TAMPERE		<b>ARK 1724 T202</b>		
Piirt.	Suunnittelijan nimi, tutkinto ja allekirjoitus	Päiväys		
JSa	Pirjo Badermann RI, RA (AMK), ARK/797	30.10.2017		

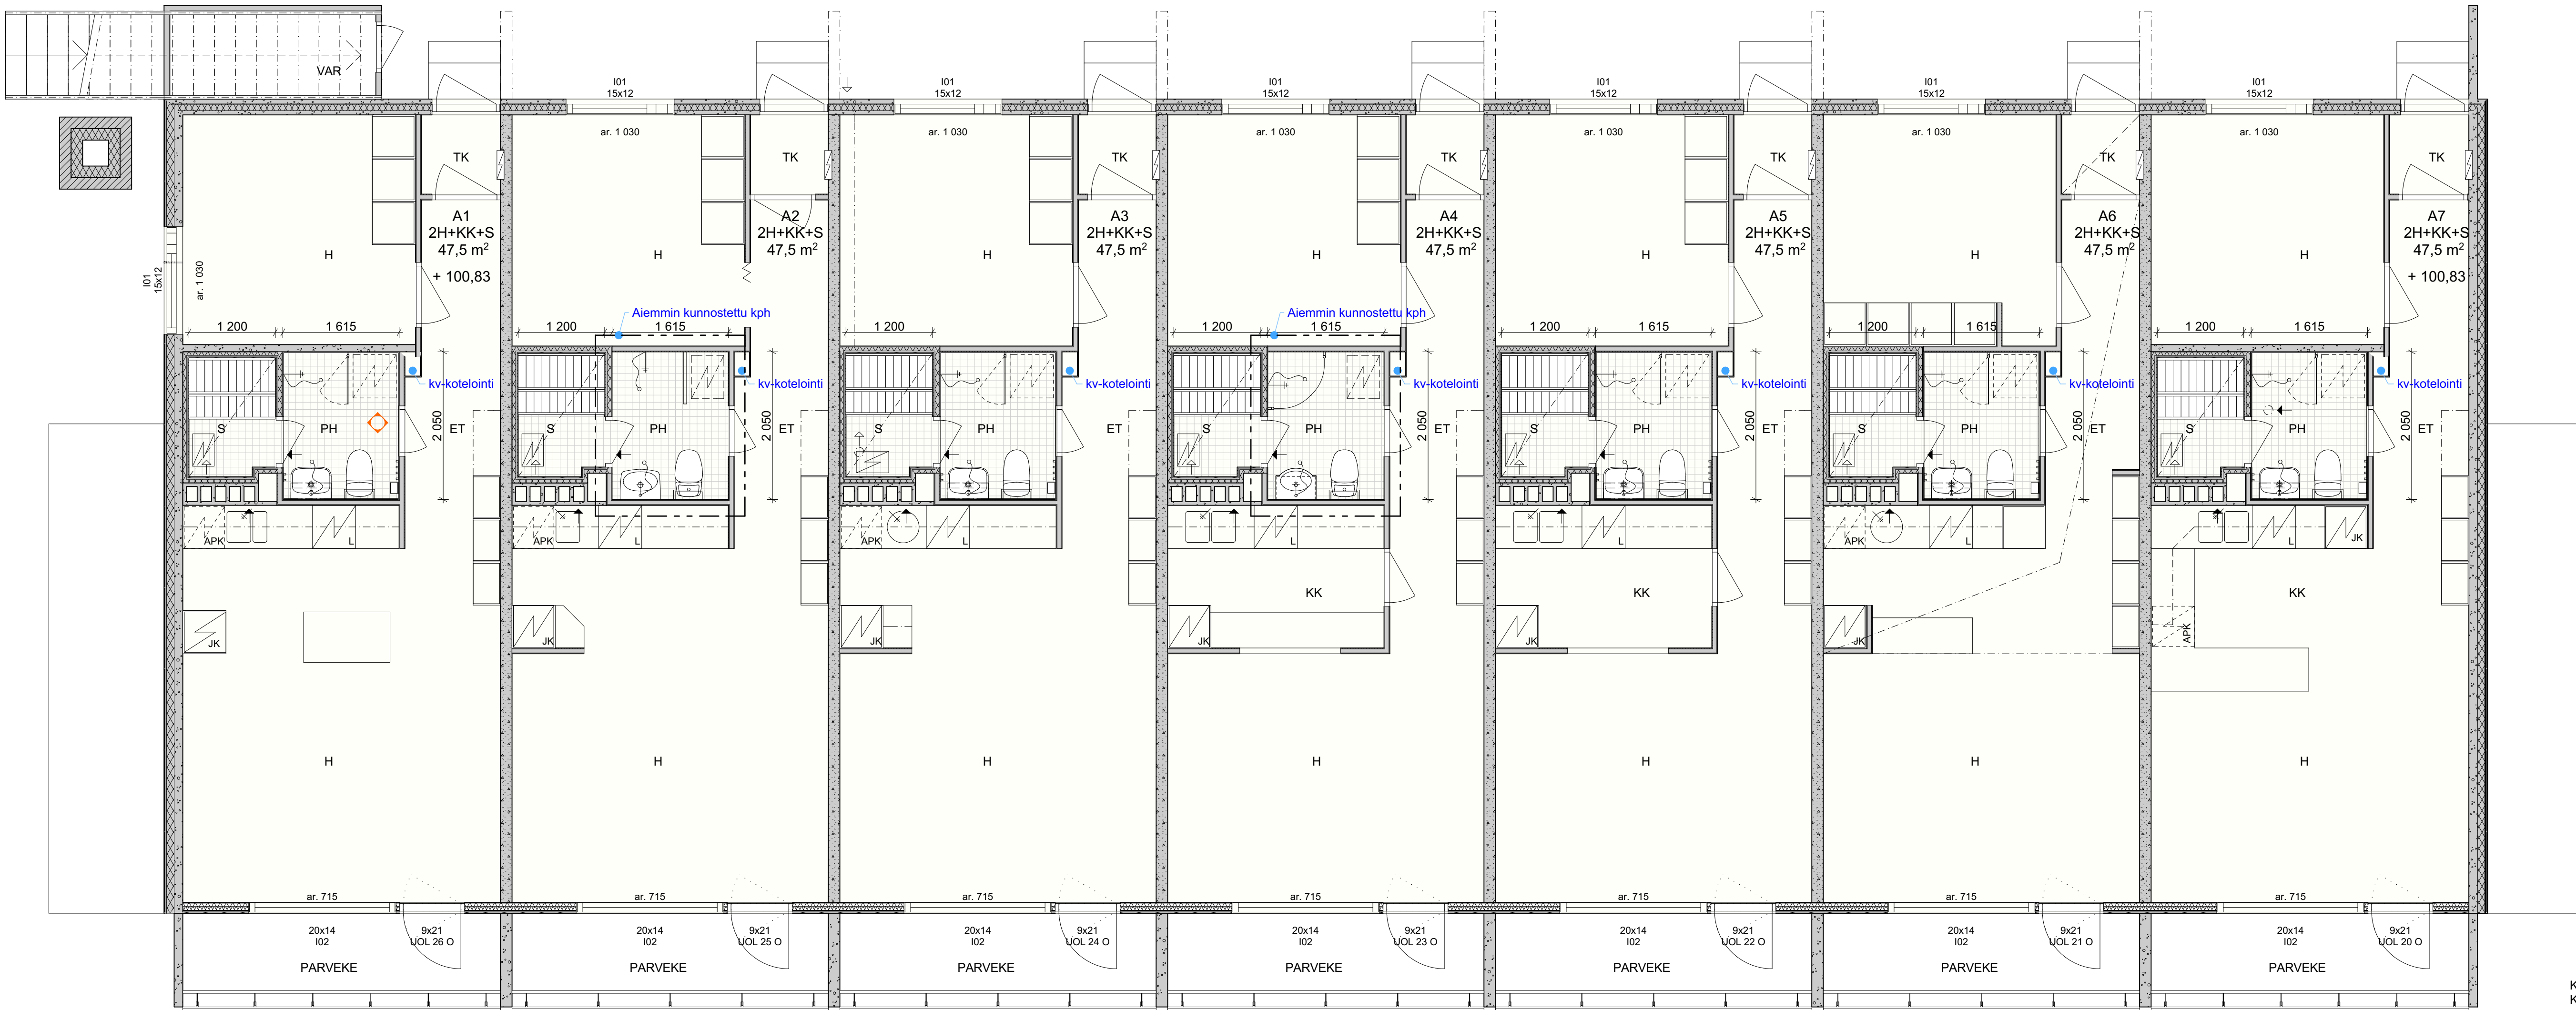

KOROT MUUTETTU KORKEUSJÄRJESTELMÄ N2000 MUKAISEKSI  
KOROT TARKISTETTAVA


<b>A LOPPUPIIRUSTUS</b>				PBa 20.11.2018
Tunnus	Selite	Muuttanut	Päiväys	
Kaupunginosa	Kortteli/Tila	Tontti	Viranomaisen merkintöjä varten	
Rakennuksen numero	5589	1	Rakennuksen tunnus	
Rakennustoimenpide	PUTKISTOSANEERAUS	Piirustuslaji	TYÖPIIRUSTUS	Juoks.n:o
Rakennuskohteen nimi ja osoite	<b>AS. OY VÄHÄ-LINNAPIRTTI</b>	Piirustuksen sisältö	TALO A 1. KERROS	Mittakaavat
				1:50
HAUKKAMÄENKATU 2, 33560 TAMPERE				
Suunnitteluala	työnnumero	piirustusnumero	revisio	
Pyynikintori 3 33230 TAMPERE		<b>ARK 1724 T203</b>		
Piirt.	Suunnittelijan nimi, tutkinto ja allekirjoitus	Päiväys		
JSa	Piirto, RA (AMK), ARK/797	30.10.2017		



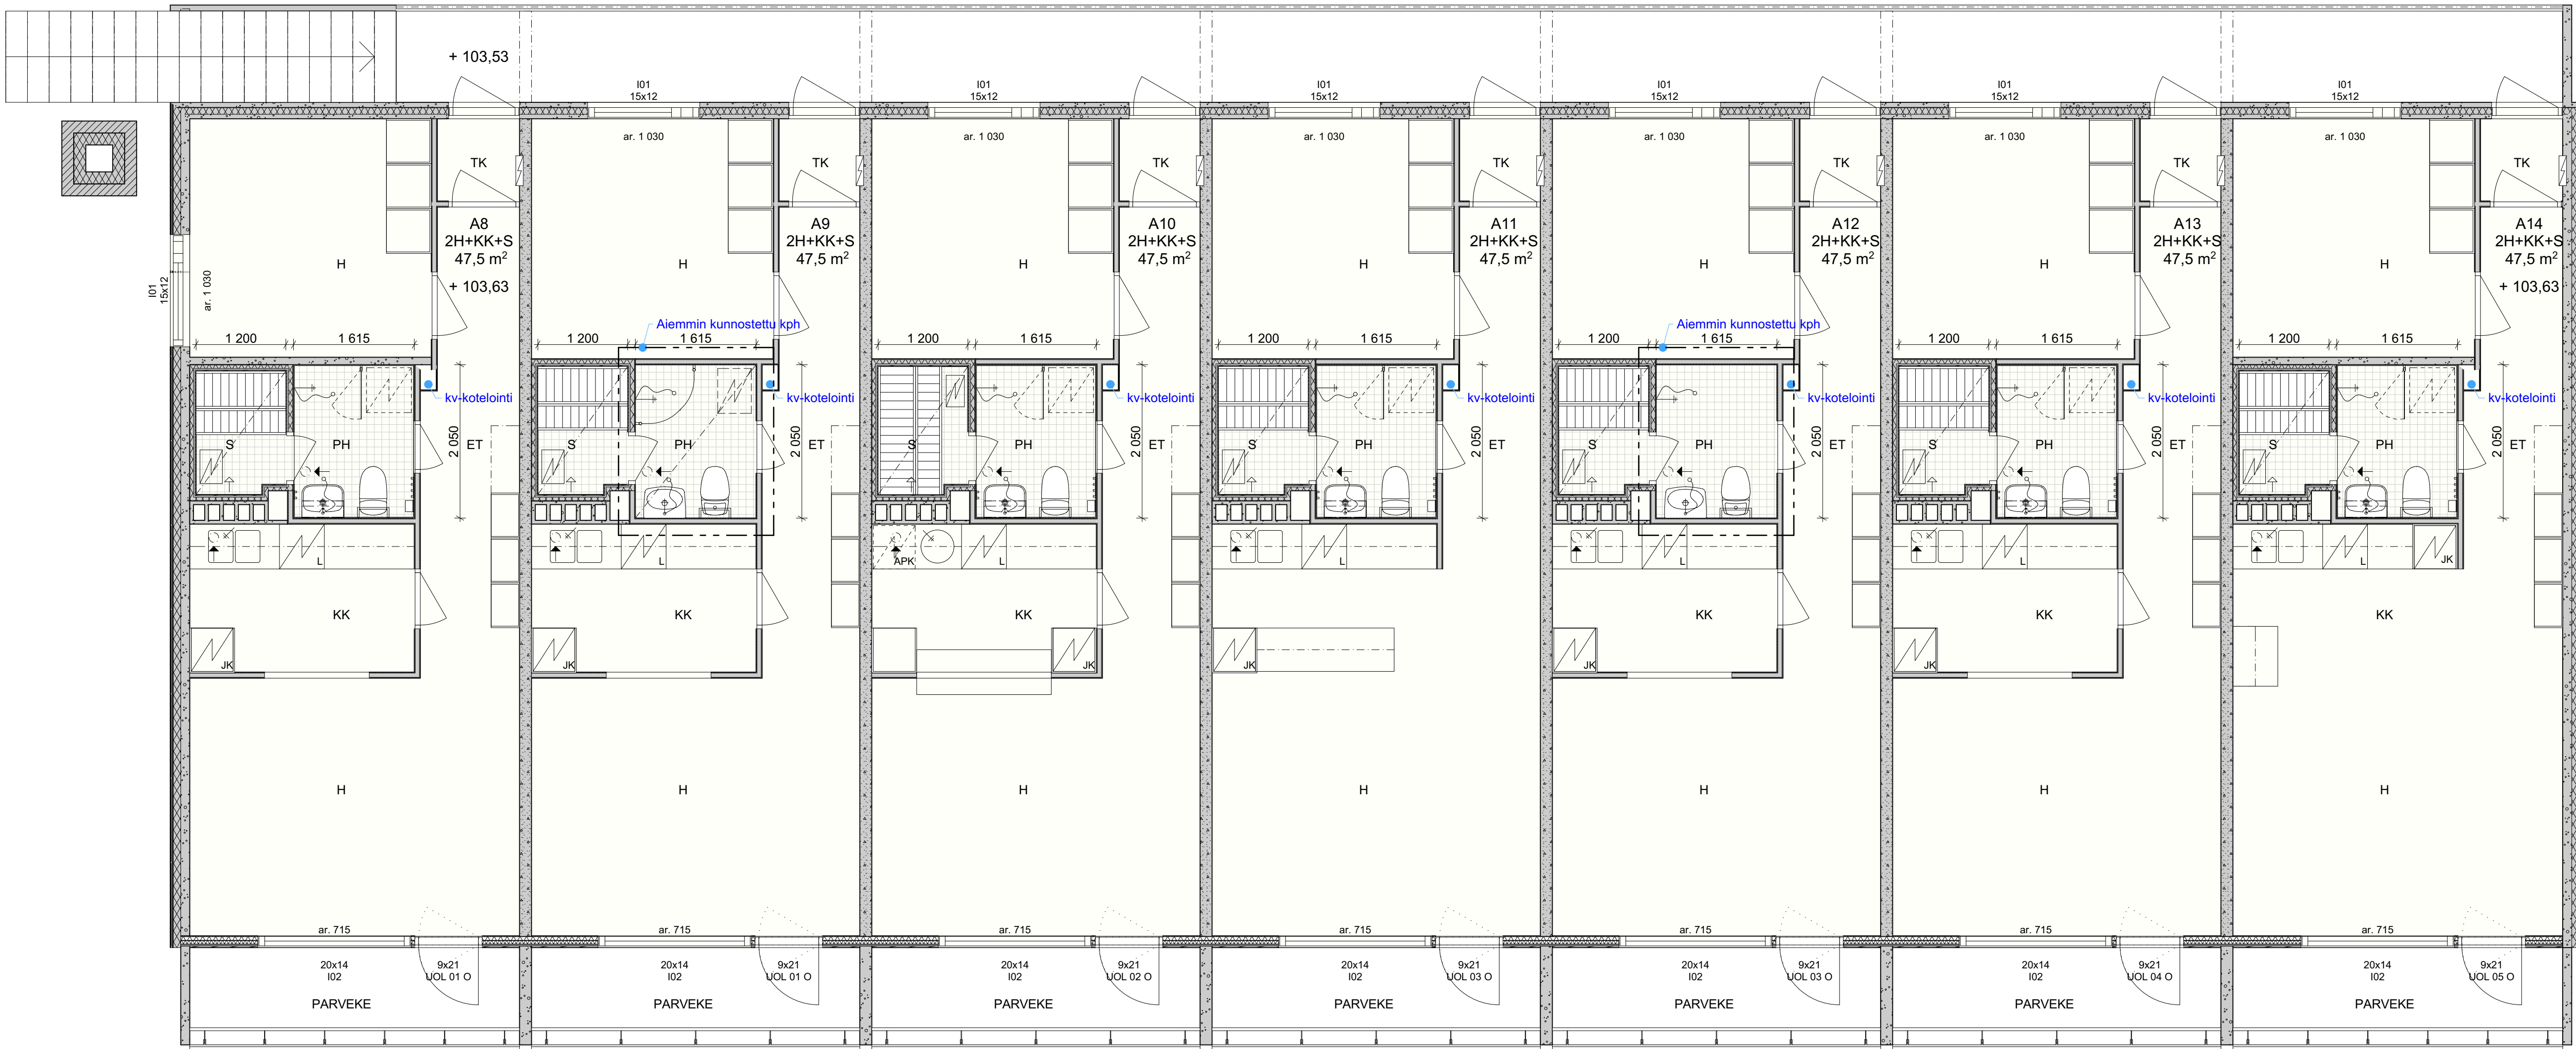

KOROT MUUTETTU KORKEUSJÄRJESTELMÄ N2000 MUKAISEKSI  
KOROT TARKISTETTAVA

<b>A LOPPUPIIRUSTUS</b>				PBa 20.11.2018
Tunnus	Selite	Muuttanut	Päiväys	
Kaupunginosa	Kortteli/Tila	Tontti	Viranomaisen merkintöjä varten	
PAPPILA	5589	1		
Rakennuksen numero			Rakennuksen tunnus	
Rakennustoimenpide	PUTKISTOSANEERAUS	Piirustuslaji	TYÖPIIRUSTUS	Juoks.n:o
Rakennuskohteen nimi ja osoite	<b>AS. OY VÄHÄ-LINNAPIRTTI</b>	Piirustuksen sisältö	TALO A 2. KERROS	Mittakaavat
				1:50
<b>HAUKKAMÄENKATU 2, 33560 TAMPERE</b>				
Suunnitteluala	työnnumero	piirustusnumero	revisio	
Pyynikintori 3		<b>ARK 1724 T204</b>		
33230 TAMPERE				
Piirt.	Suunnittelijan nimi, tutkinto ja allekirjoitus	Päiväys		
JSa	Piirto, RA (AMK), ARK/797	30.10.2017		

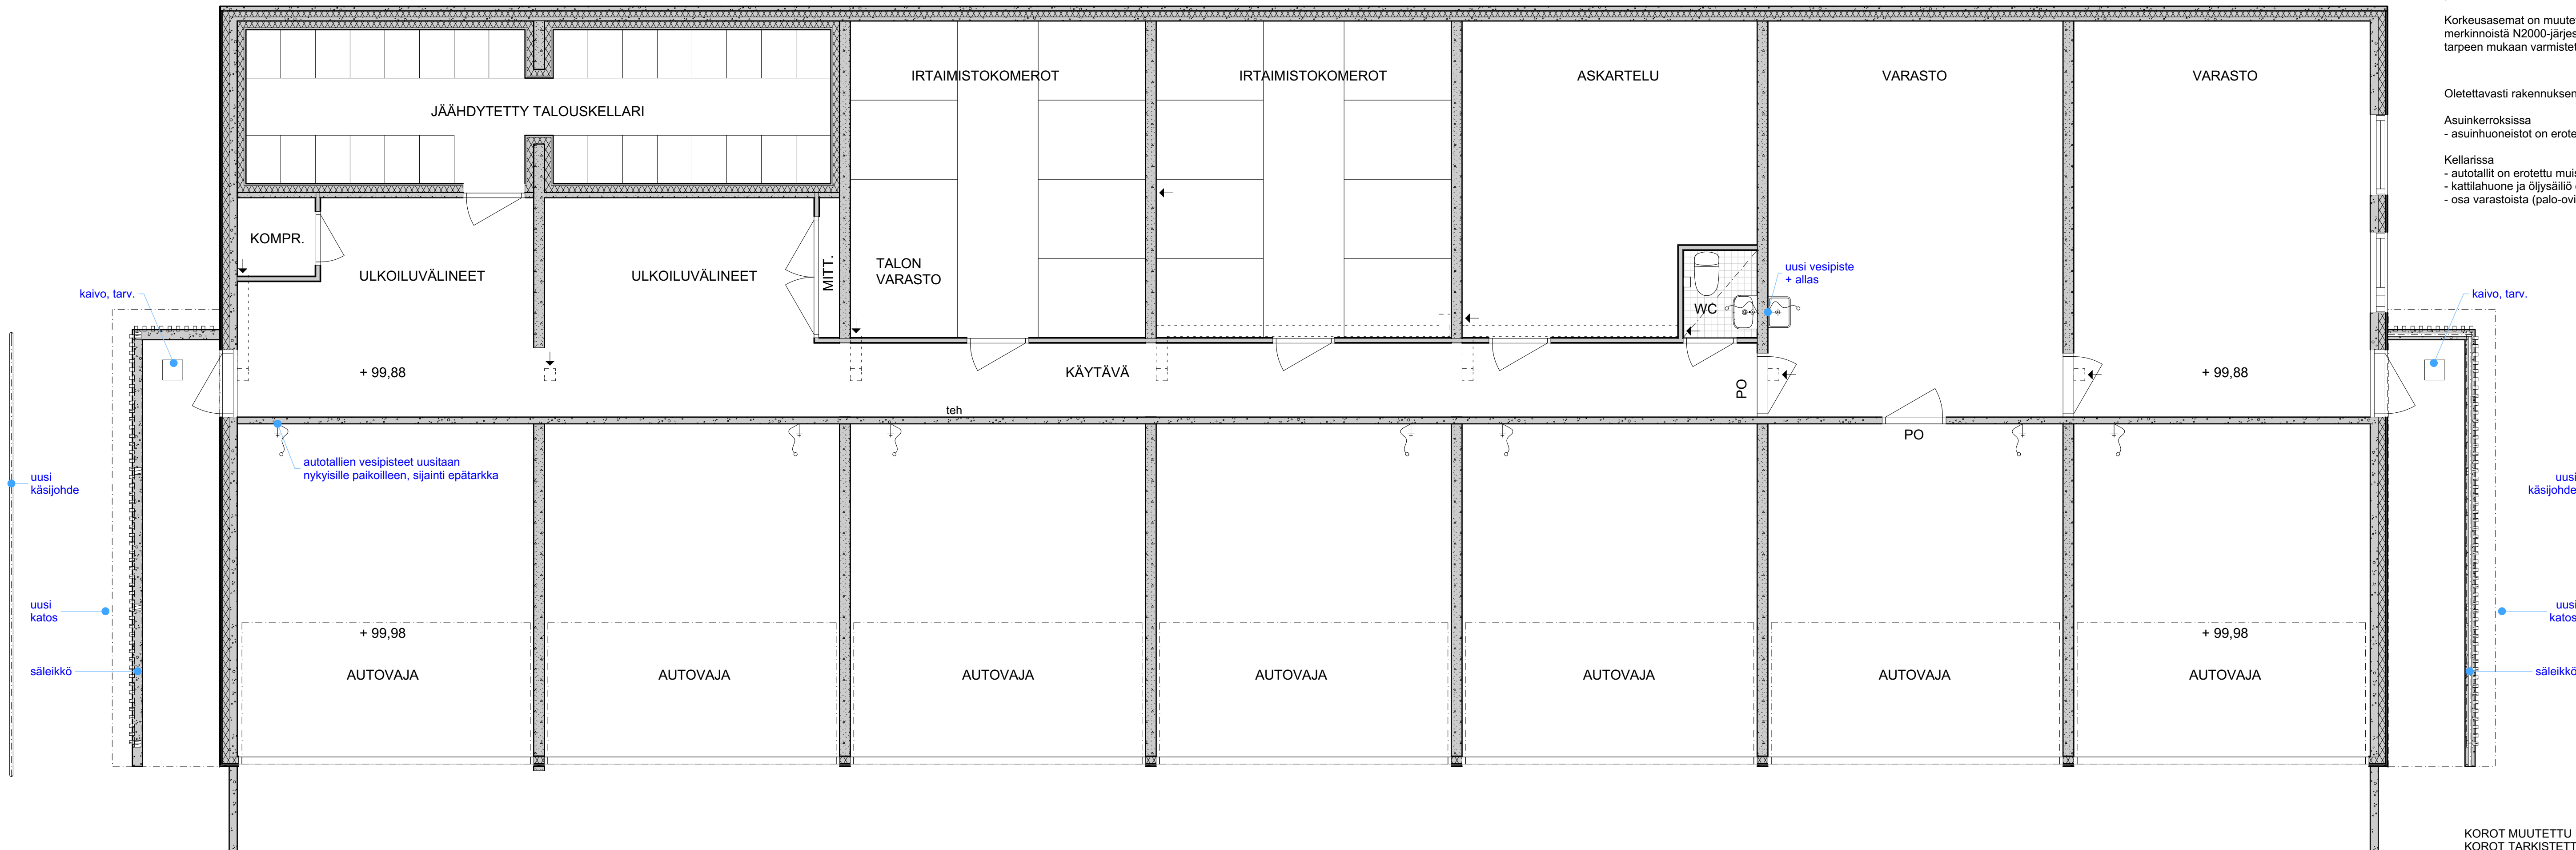

Mallinnus on tehty alkuperäisten mitoitettujen piirustusten pohjalta. Kiinteistökierröksen perusteella on tarkennettu huonetilamuutokset sekä keittiöiden ja kylpyhuoneiden kalustejärjestys sekä kiinteistön yhteistilat.

Korkeusasemat on muutettu vanhojen piirustusten korkeusasemamerkinnoistä N2000-järjestelmän mukaisiksi. Korkeudet on tarpeen mukaan varmistettava pintavaaituksin.

Oletettavasti rakennuksen palo-osastoinnin periaate on seuraava:

- Asuikerroksissa
  - asuinhuoneistot on erotettu omiksi palo-osastoikseen.
- Kellarissa
  - autotallit on erotettu muista tiloista ja toisistaan.
  - kattilahuone ja öljysäiliö on erotettu muista tiloista.
  - osa varastoista (palo-ovien varustetut) on erotettu muista tiloista.

kaivo, tarv.

uusi käsijohde

uusi katos

säleikkö

KOROT MUUTETTU KORKEUSJÄRJESTELMÄ N2000 MUKAISEKSI  
KOROT TARKISTETTAVA


<b>A LOPPUPIIRUSTUS</b>				PBa 20.11.2018
Tunnus	Selite	Muuttanut	Päiväys	
Kaupunginosa	Kortteli/Tila	Tontti	Viranomaisten merkintöjä varten	
PAPPILA	5589	1		
Rakennuksen numero			Rakennuksen tunnus	

Rakennustoimenpide	Piirustuslaji	Juoks.n:o
PUTKISTOSANEERAUS	TYÖPIIRUSTUS	
Rakennuskohteen nimi ja osoite	Piirustuksen sisältö	Mittakaavat
<b>AS. OY VÄHÄ-LINNAPIRTTI</b>	TALO B KELLARI	1:50

HAUKKAMÄENKATU 2, 33560 TAMPERE			
Suunnitteluala	työnumero	piirustusnumero	revisio
Pyynikintori 3 33230 TAMPERE		<b>ARK 1724 T205</b>	
Piirt.	Suunnittelijan nimi, tutkinto ja allekirjoitus	Päiväys	
JSa	Pirjo Badermann RI, RA (AMK), ARK/797	30.10.2017	



puh: 010 2190 810  
office@arkion.fi  
www.arkion.fi

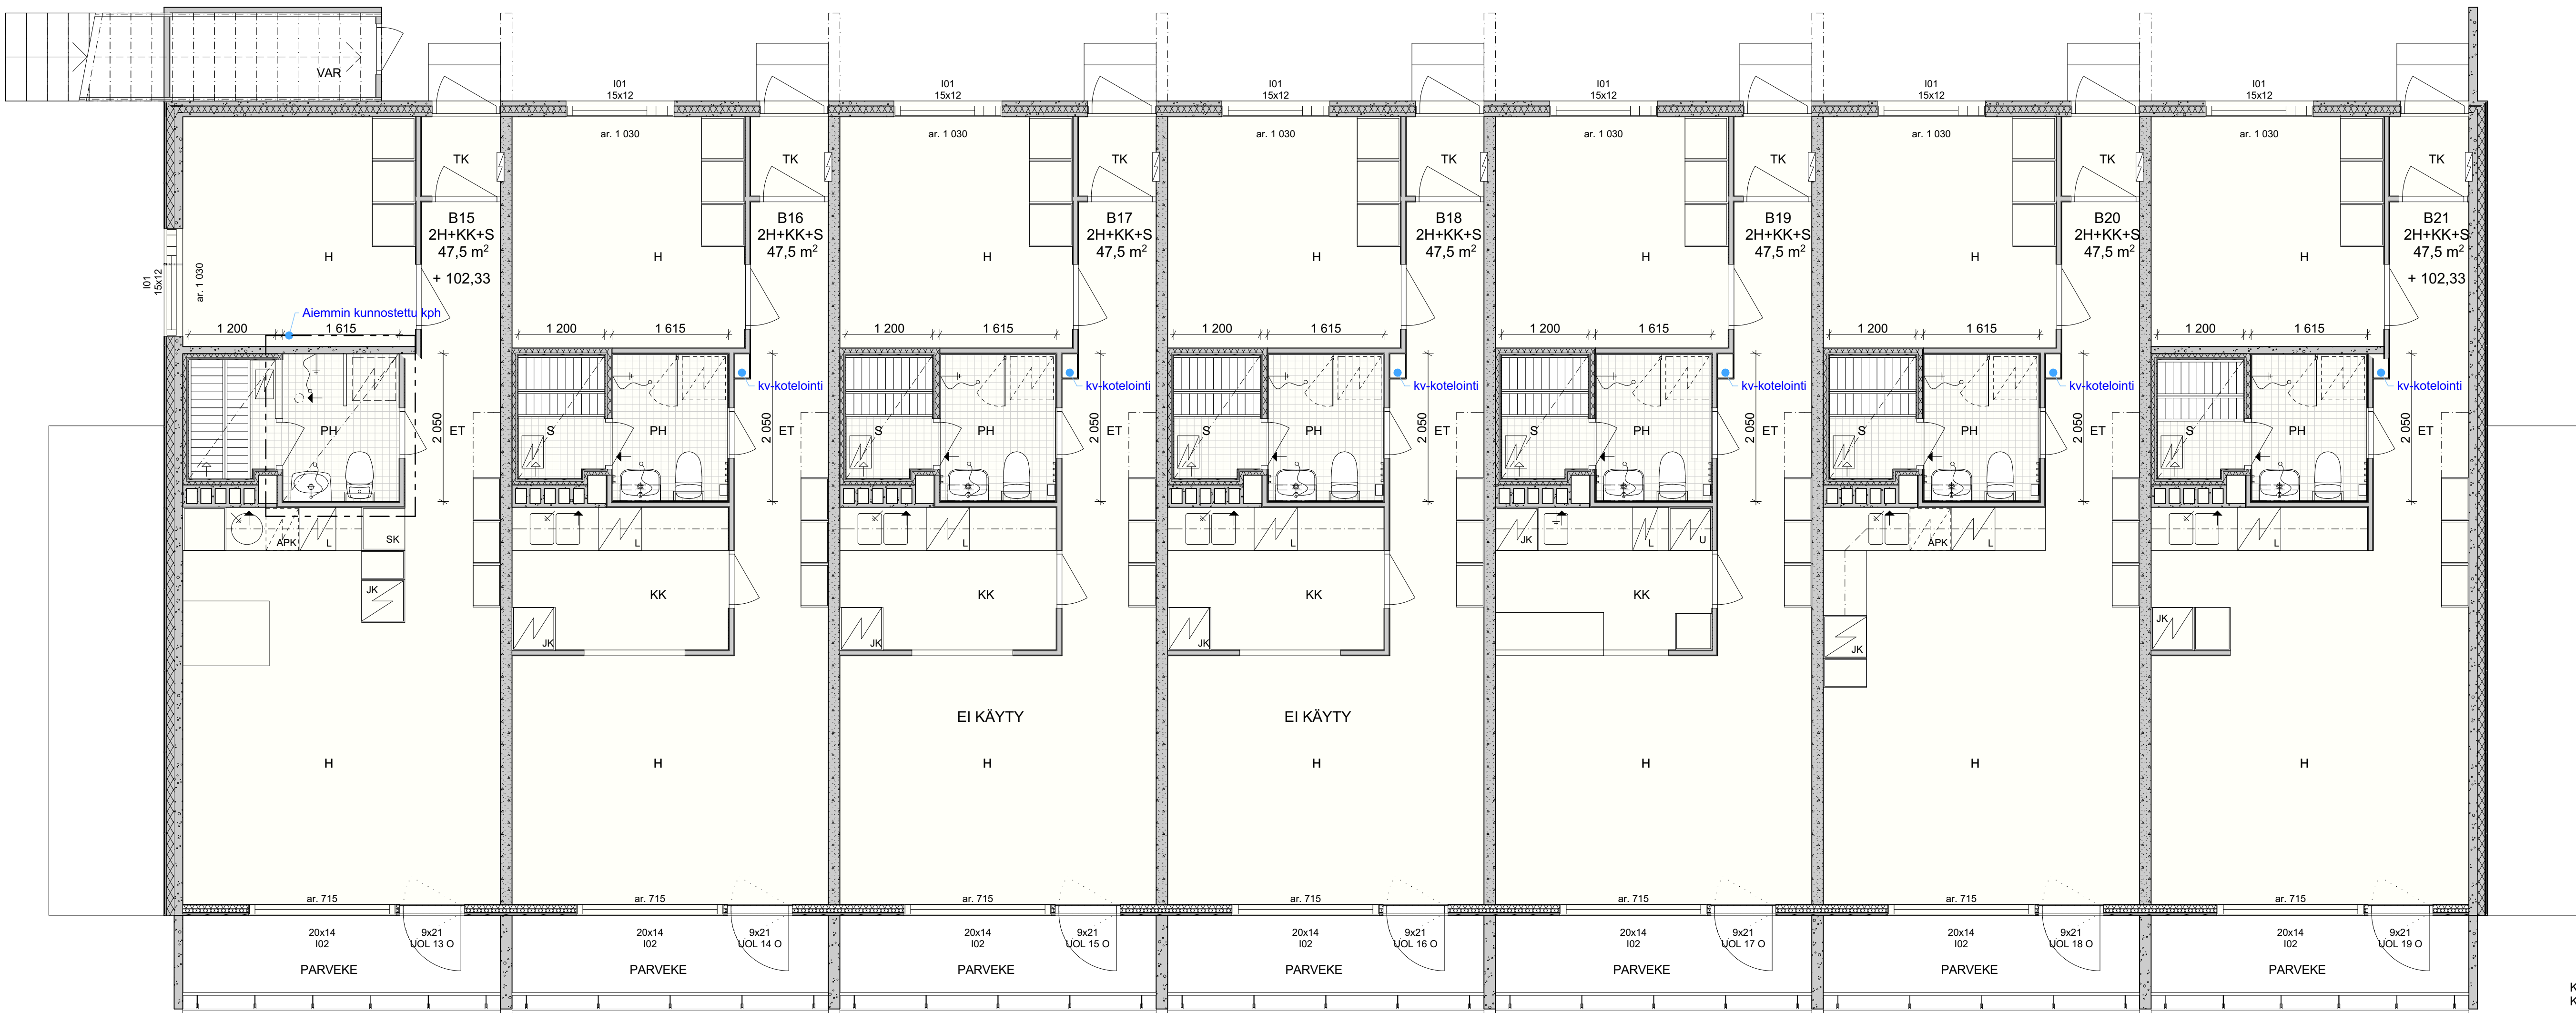


KOROT MUUTETTU KORKEUSJÄRJESTELMÄ N2000 MUKAISEKSI  
KOROT TARKISTETTAVA

<b>A LOPPUPIIRUSTUS</b>				PBa 20.11.2018
Tunnus	Selite	Muuttanut	Päiväys	
Kaupunginosa	Kortteli/Tila	Tontti	Viranomaisen merkintöjä varten	
PAPPILA	5589	1		
Rakennuksen numero			Rakennuksen tunnus	
Rakennustoimenpide	PIIRUSTUSLAJI		Juoks.n:o	
PUTKISTOSANEERAUS	TYÖPIIRUSTUS			
Rakennuskohteen nimi ja osoite	PIIRUSTUKSEN SISÄLTÖ	Mittakaavat		
<b>AS. OY VÄHÄ-LINNAPIRTTI</b>	TALO B 1. KERROS	1:50		
<b>HAUKKAMÄENKATU 2, 33560 TAMPERE</b>				
Suunnitteluala	työnnumero	piirustusnumero	revisio	
Pyynikintori 3		<b>ARK 1724 T206</b>		
33230 TAMPERE				
piirt. Suunnittelijan nimi, tutkinto ja allekirjoitus			Päiväys	
Piirto: <i>P. Badermann</i>				
JSa Ri, RA (AMK), ARK/797			30.10.2017	





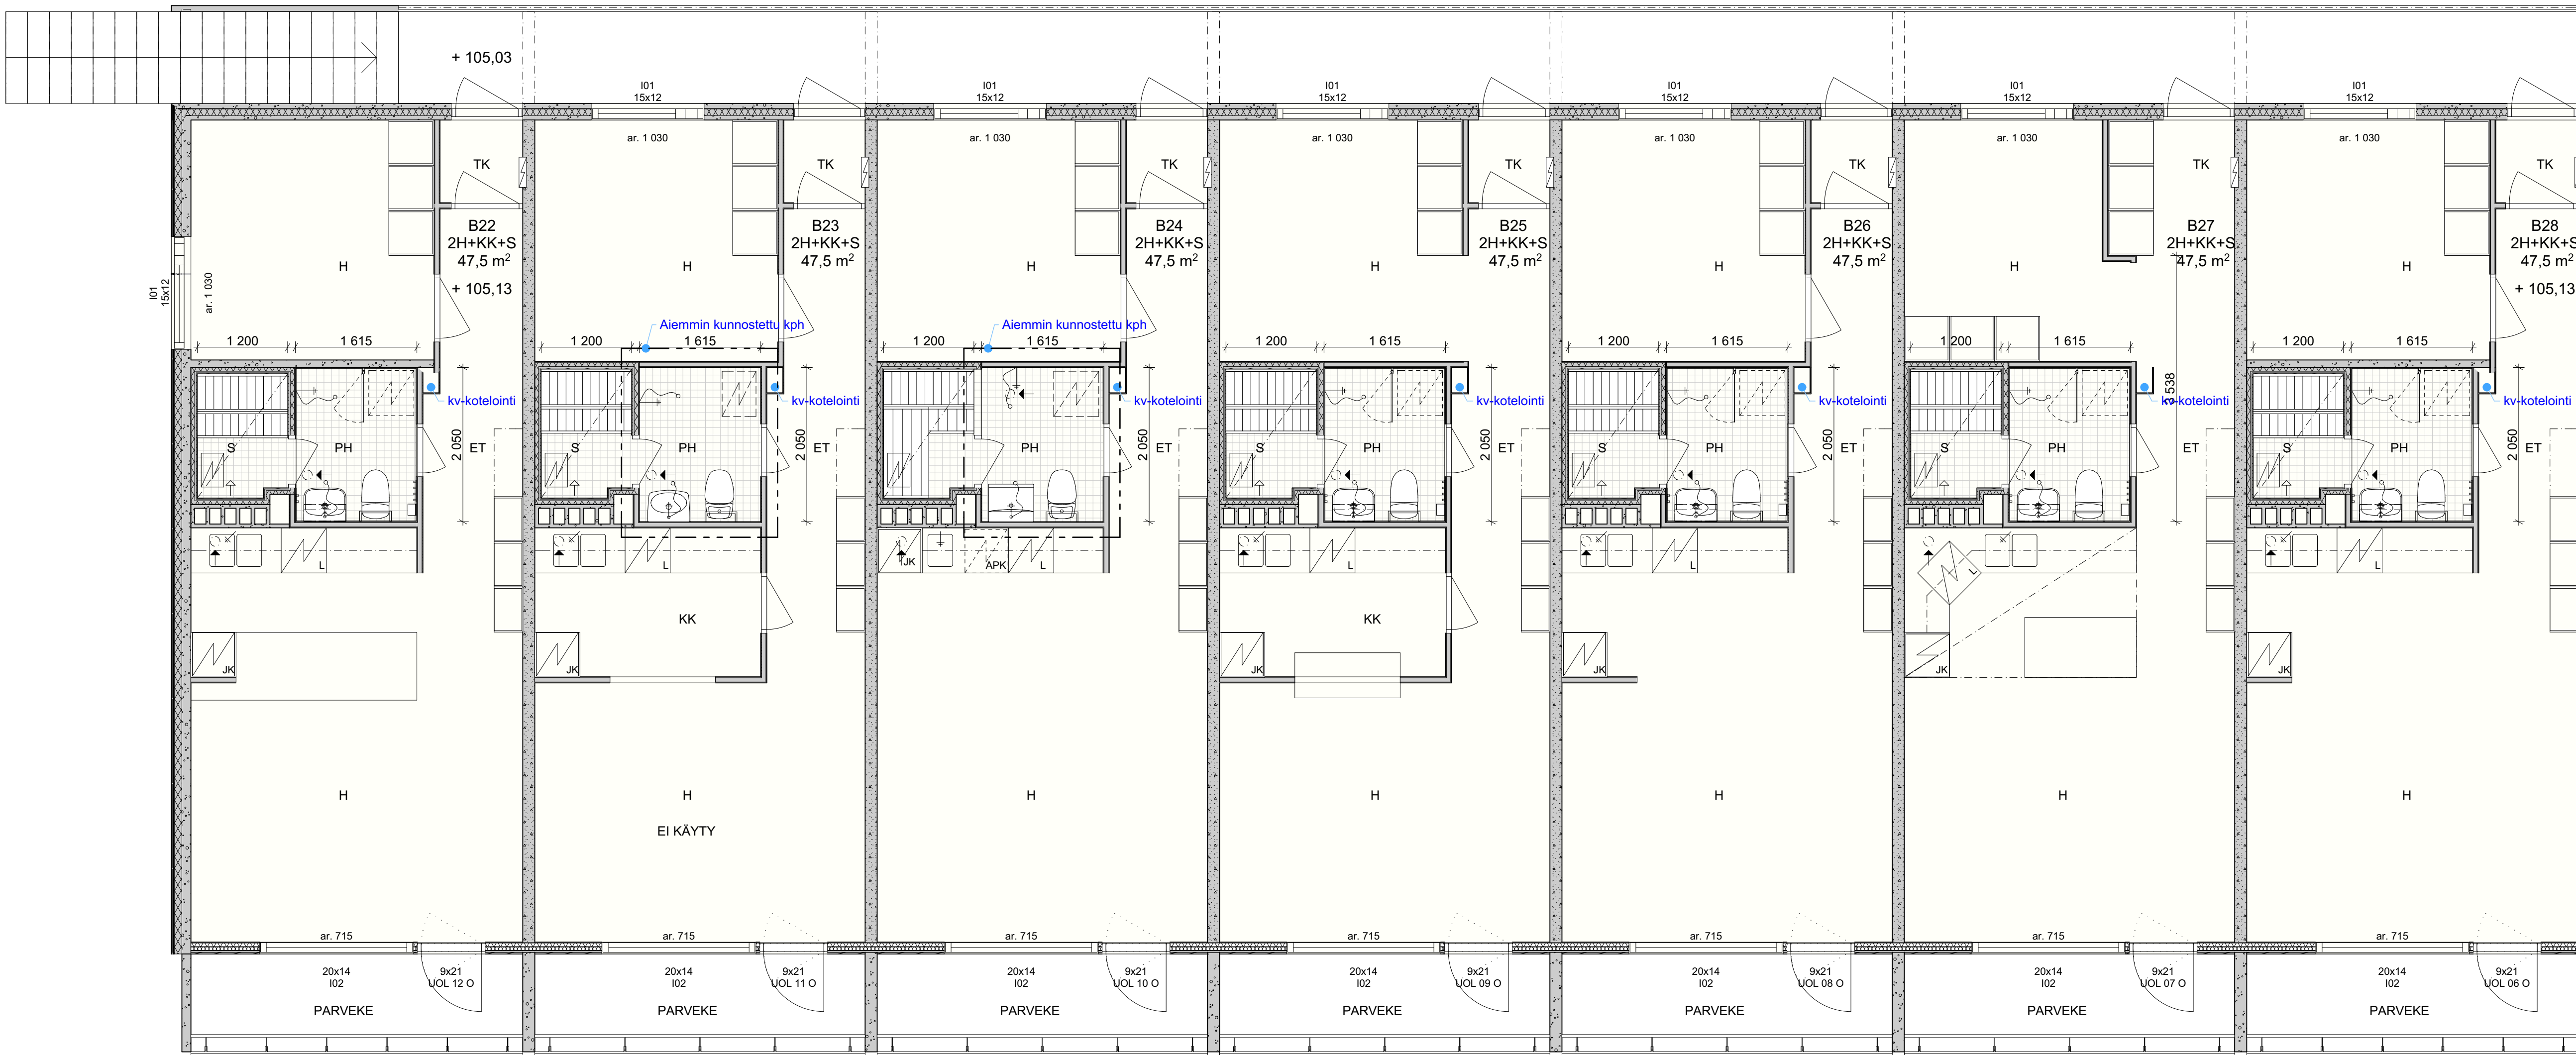


KOROT MUUTETTU KORKEUSJÄRJESTELMÄ N2000 MUKAISEKSI  
KOROT TARKISTETTAVA

<b>A LOPPUPIIRUSTUS</b>				PBa 20.11.2018
Tunnus	Selite			Muuttanut Päiväys
Kaupunginosa	Kortteli/Tila	Tontti	Viranomaisen merkintöjä varten	
PAPPILA	5589	1		
Rakennuksen numero	Rakennuksen tunnus			
Rakennustoimenpide	Piirustuslaji		Juoks.n:o	
PUTKISTOSANEERAUS	TYÖPIIRUSTUS			
Rakennuskohteen nimi ja osoite	Piirustuksen sisältö		Mittakaavat	
<b>AS. OY VÄHÄ-LINNAPIRTTI</b>	TALO B 2. KERROS		1:50	
<b>HAUKKAMÄENKATU 2, 33560 TAMPERE</b>				
Suunnitteluala	työnnumero	piirustusnumero	revisio	
Pyynikintori 3				
33230 TAMPERE				
ARK		1724	T207	
Piirt.	Suunnittelijan nimi, tutkinto ja allekirjoitus			Päiväys
JSa	Pirjo Badermann RI, RA (AMK), ARK/797			30.10.2017





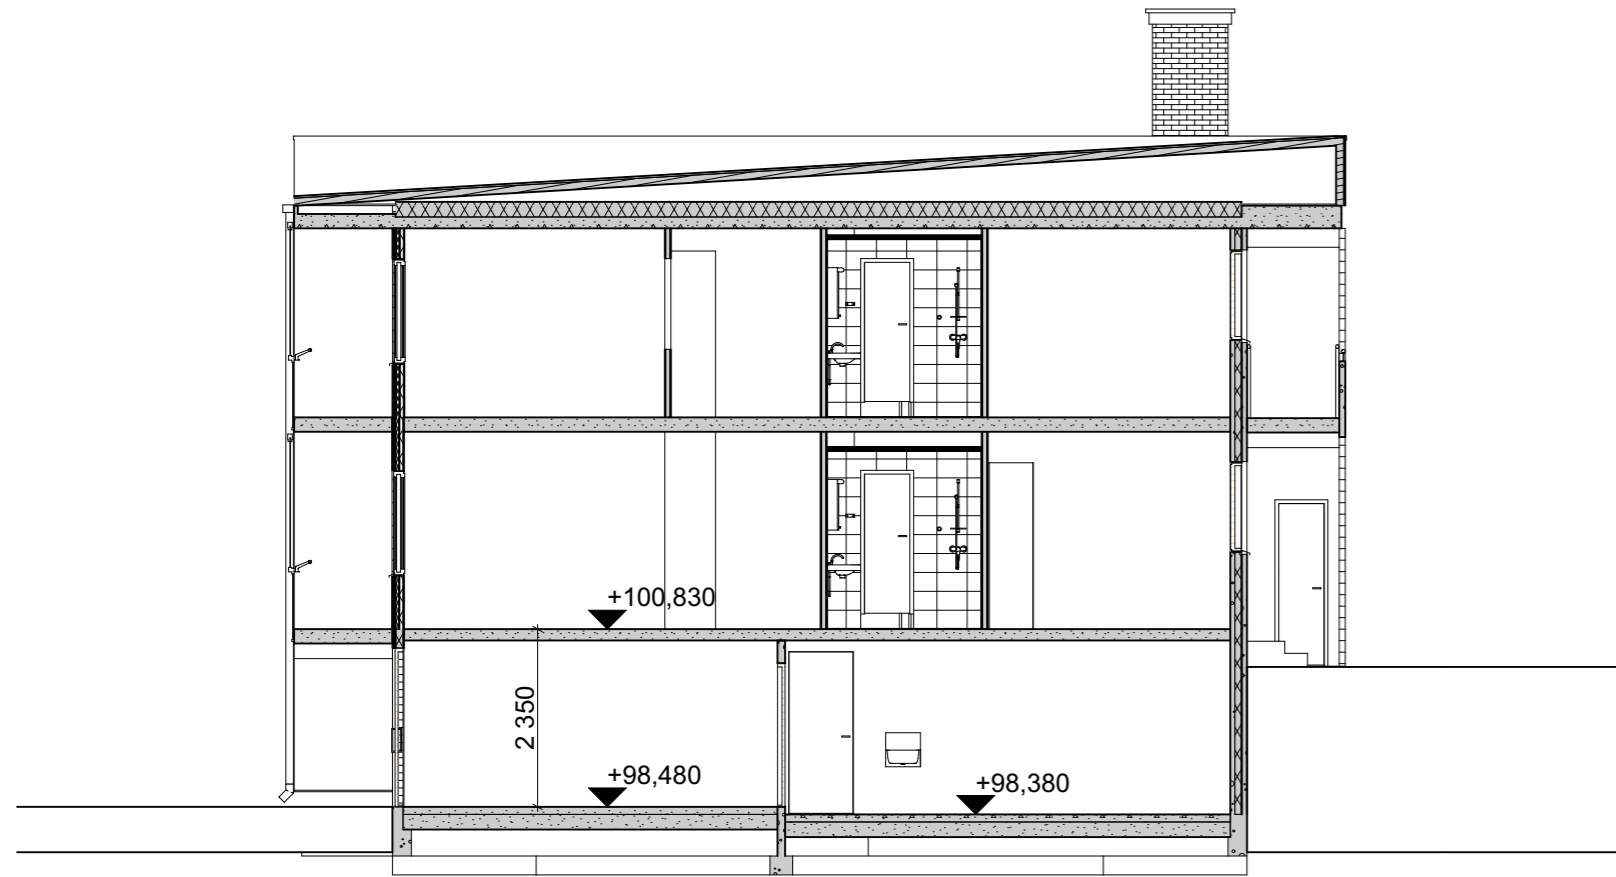

TALO A

RAKENNETYYYPIT  
(ALKUPERÄISTEN PIIRUSTUSTEN MUKAAN)

- VK + YP  
 - PELTIKATE  
 - HARVA RUODELAUDOITUS  
 - KATTOTUOLIT + TUULETTUVA YLÄPOHJAN ONTELO  
 - TS-MINERAALIVILLA 50 mm  
 - MINERAALIVILLA 150 mm  
 - TERÄSBETONILAATTA 150 mm  
 - TASOITE

- US 1, SIVUSEINÄ  
 - BETONI 70 mm  
 - MINERAALIVILLA 90 mm  
 - BETONI 90 mm  
 - TASOITE

- US 2, PÄÄDYT  
 - KUITUSEMENTTILEVY  
 - KOOLAUS + ILMARAKO 20 mm  
 - HUOKOINEN KUITULEVY 12 mm  
 - MINERAALIVILLA 100 mm  
 - TERÄSBETONI 120 mm  
 - TASOITE

- US 3, OH:n SEINÄT  
 - PANEELI  
 - KOOLAUS + ILMARAKO 20 mm  
 - HUOKOINEN KUITULEVY 12 mm  
 - RUNKO + MINERAALIVILLA 100 mm  
 - MUOVITIIVISTYSPAPERI  
 - LASTULEVY 12 mm  
 - MAALAU

- VP  
 - LATTIANPÄÄLLYSTE  
 - TERÄSBETONI 150 - 190 mm  
 - TASOITE

- AP  
 - MAALAU  
 - PINTABETONI 50 mm  
 - ALUSBETONI 50 mm  
 - MUOVIKELMU  
 - SORASTUS 200 mm

PARVEKKEIDEN TAUSTASEINÄT.  
 KS. ERIKOISPIIRUSTUS

A LOPPUPIIRUSTUS

PBa 20.11.2018

Tunnus	Selite			Muuttanut	Päiväys
Kaupunginosa	Kortteli/Tila	Tontti	Viranomaisten merkintöjä varten		
PAPPILA	5589	1			
Rakennuksen numero			Rakennuksen tunnus		
Rakennustoimenpide			Piirustuslaji		Juoks.n:o
PUTKISTOSANEERAUS			TYÖPIIRUSTUS		
Rakennuskohteen nimi ja osoite			Piirustuksen sisältö		Mittakaavat
<b>AS. OY VÄHÄ-LINNAPIRTTI</b>			LEIKKAUKSET		1:100

HAUKKAMÄENKATU 2, 33560 TAMPERE




Pyyntikintori 3  
 33230 TAMPERE

puh: 010 2190 810  
 office@arkion.fi  
 www.arkion.fi


Suunnitteluala työnumero piirustusnumero revisio

**ARK 1724 T208**


Piirt. Suunnittelijan nimi, tutkinto ja allekirjoitus Päiväys  
 JSa RI, RA (AMK), ARK/797 *P. Badermann* 30.10.2017

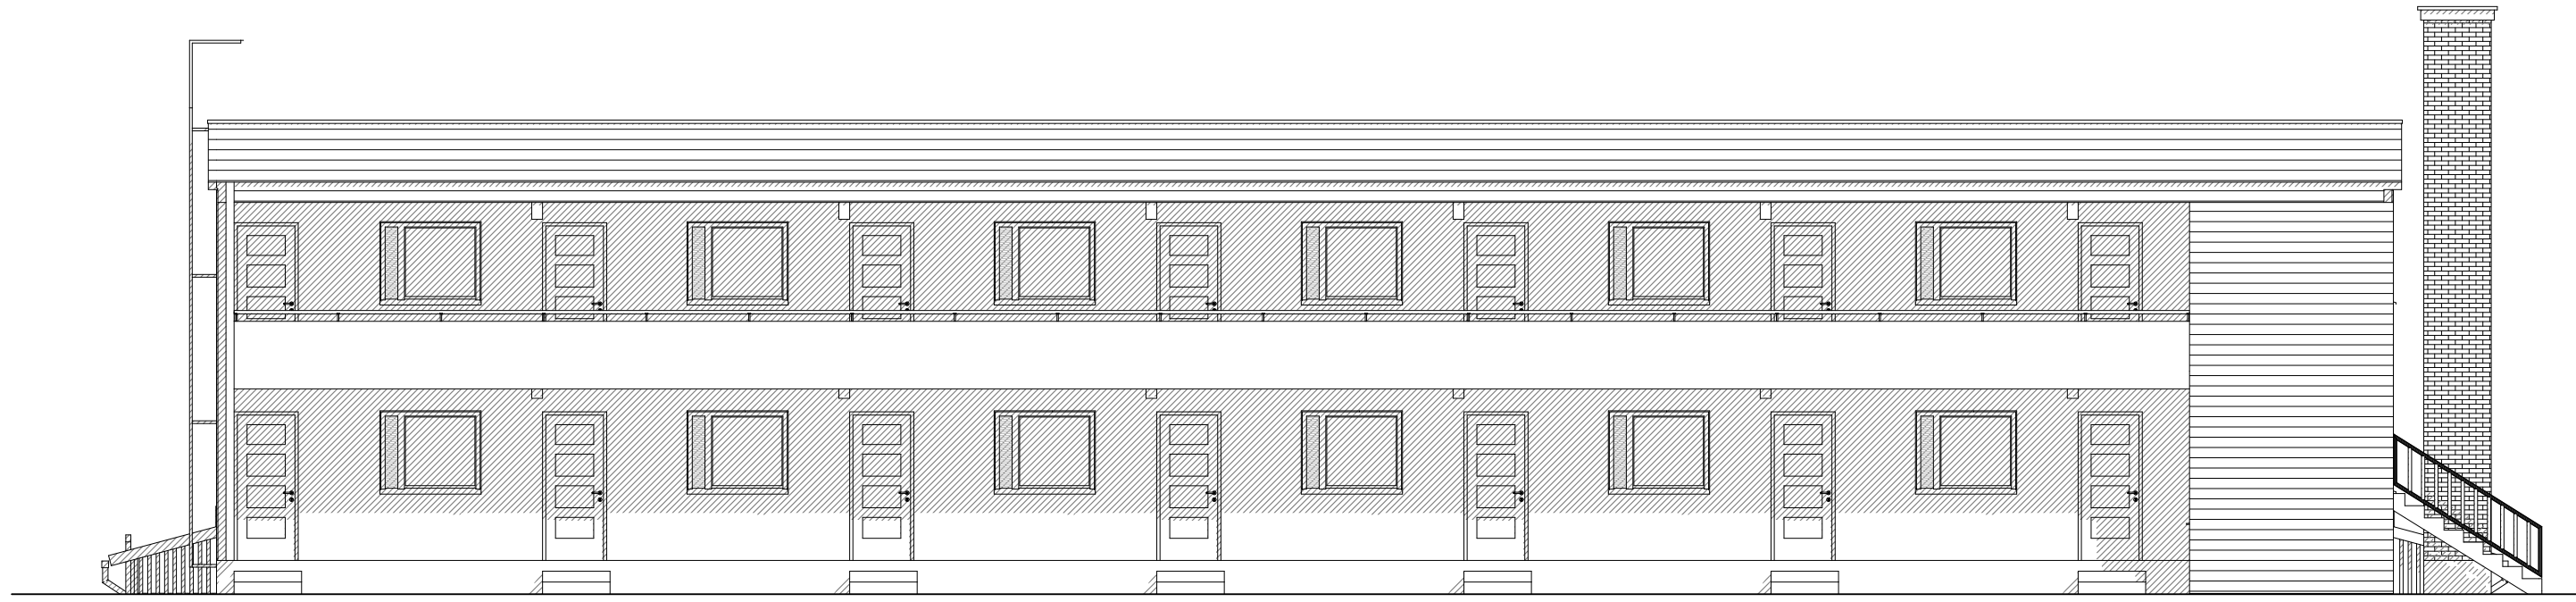


JULKISIVU POHJOISEEN

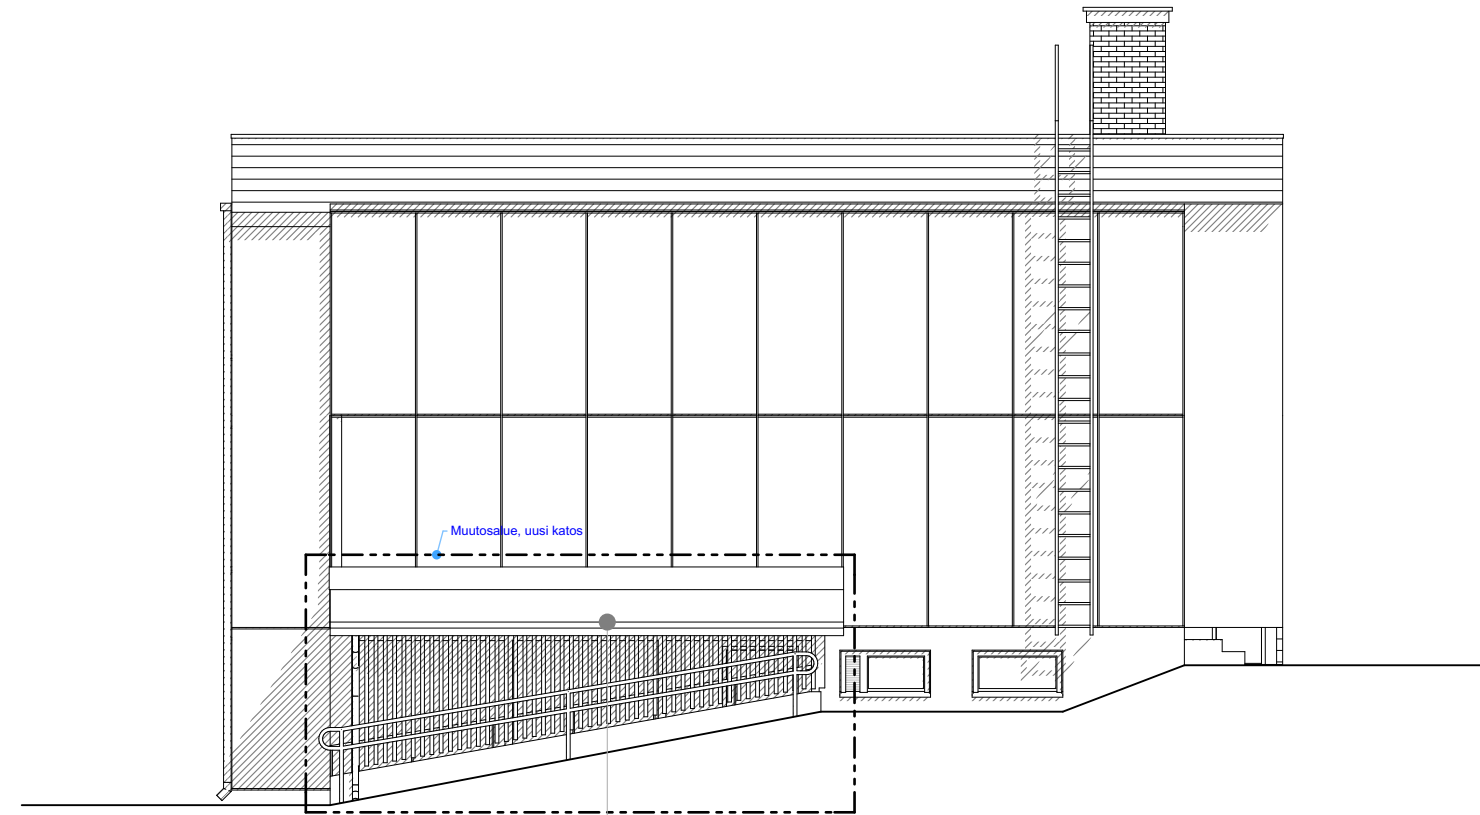

JULKISIVU ITÄÄN  
uusi katos

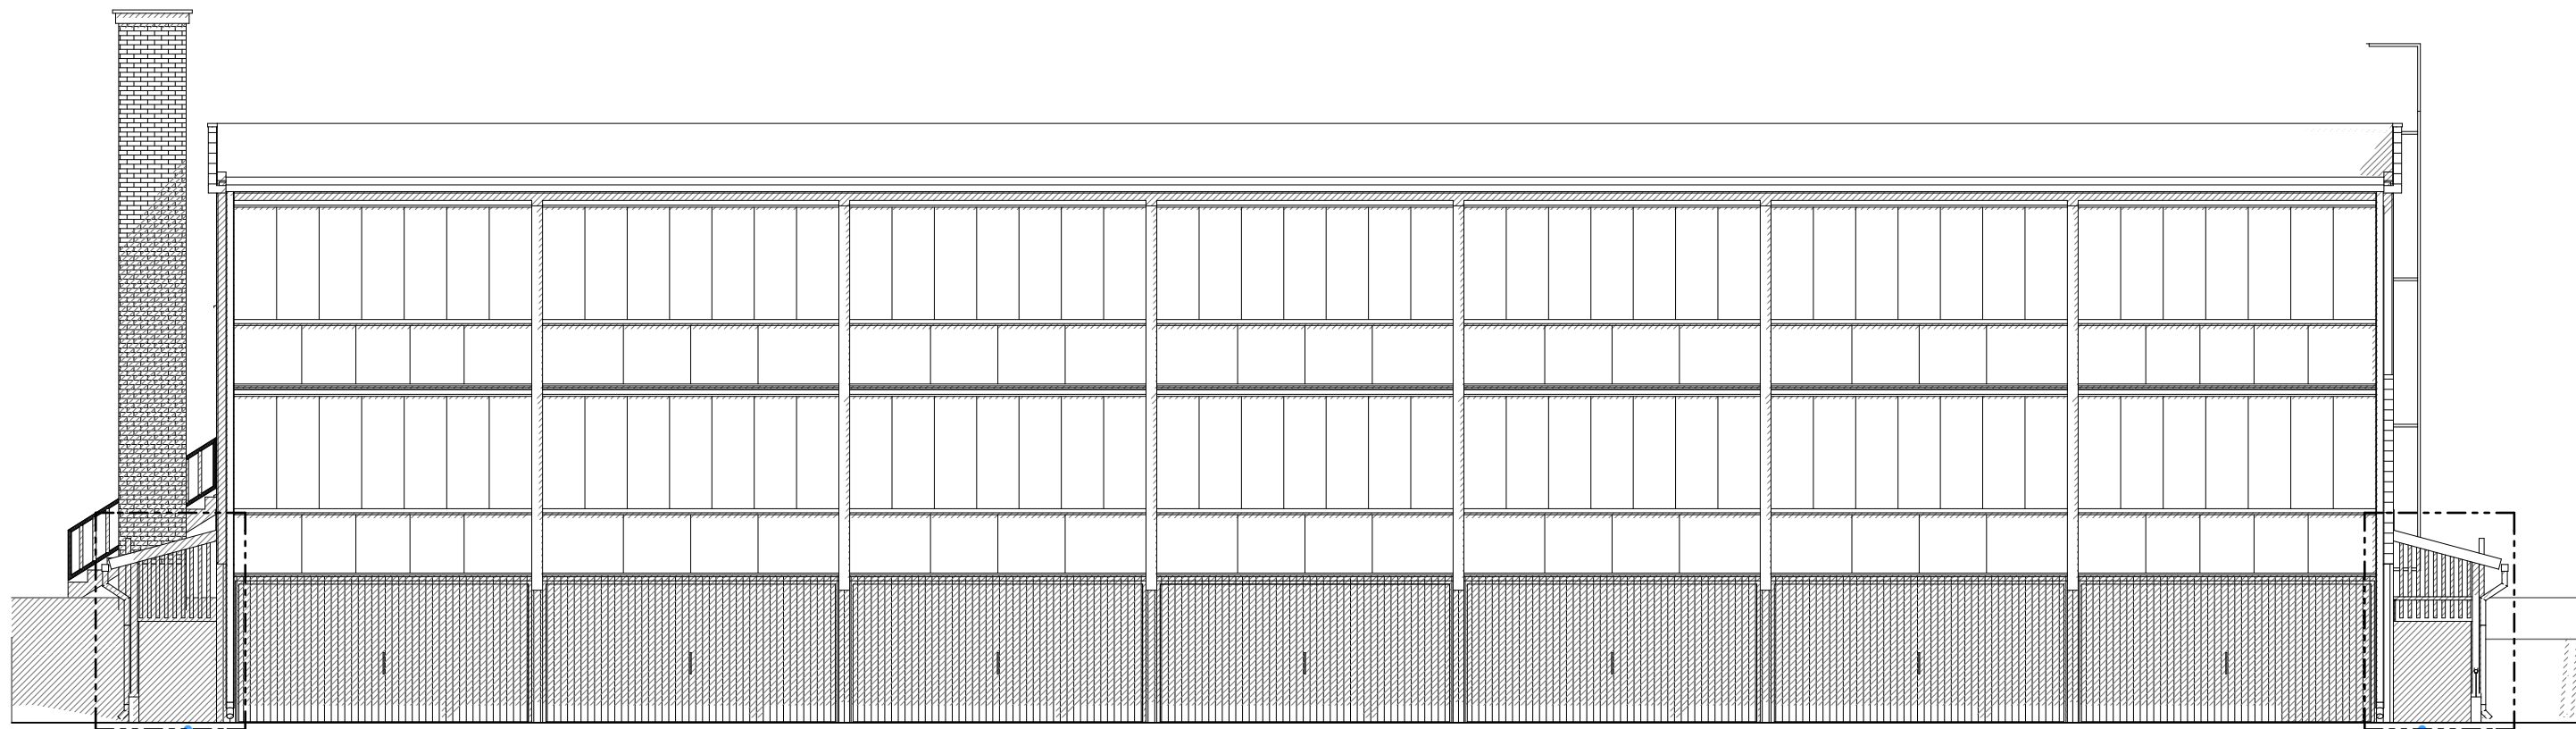

JULKISIVU ETELÄÄN  
Muutosalue, uusi katos

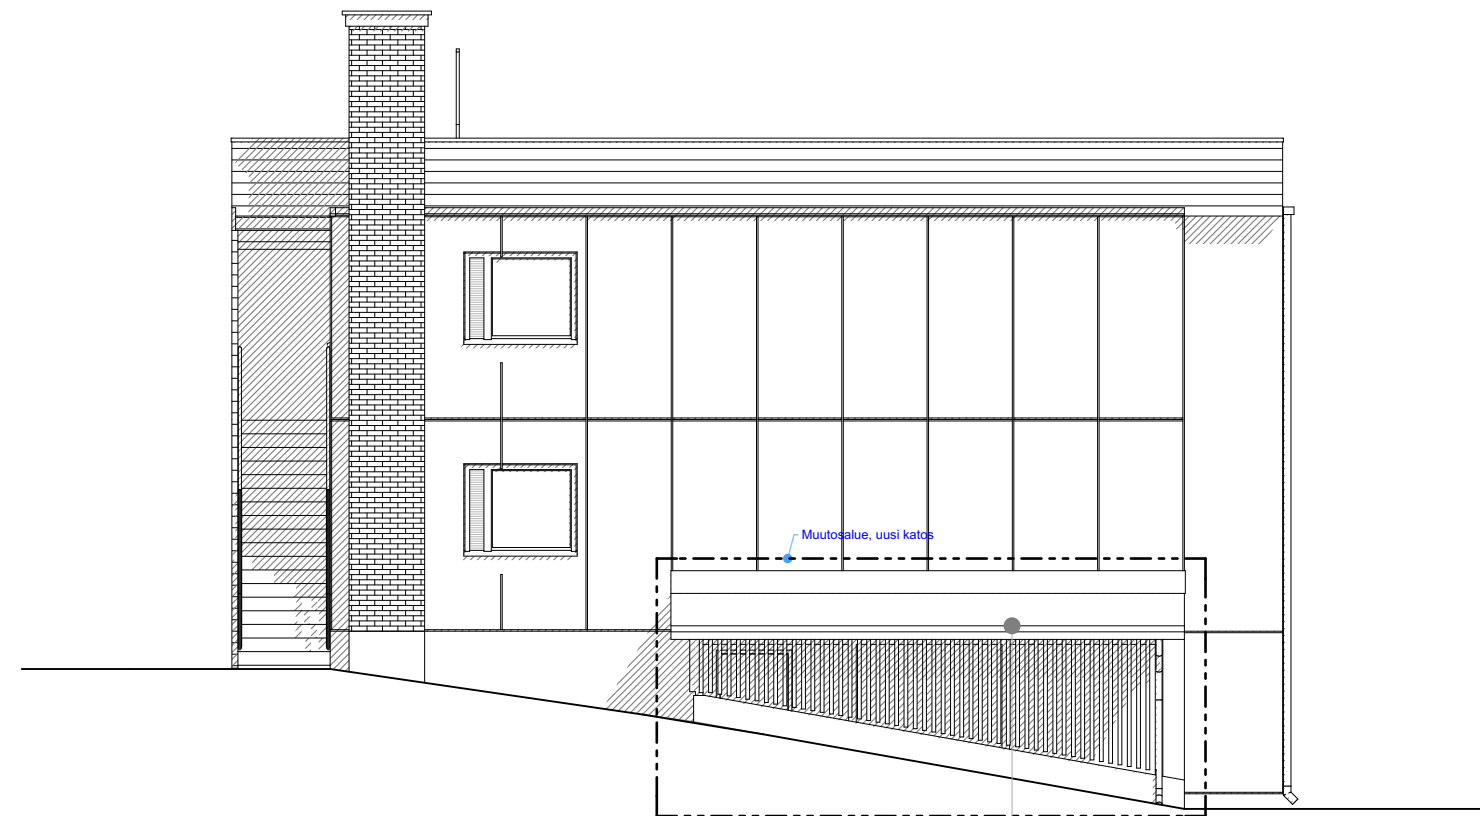

JULKISIVU LÄNTEEN  
uusi katos

**A LOPPUPIIRUSTUS**

Tunnus Selite PBa 20.11.2018  
Muuttanut Päiväys

Kaupunginosa Kortteli/Tila Tontti Viranomaisten merkintöjä varten

PAPPILA 5589 1

Rakennuksen numero Rakennuksen tunnus

Rakennustoimenpide Piirustuslaji Juoks.n:o

PUTKISTOSANEERAUS TYÖPIIRUSTUS

Rakennuskohteen nimi ja osoite Piirustuksen sisältö Mittakaavat

**AS. OY VÄHÄ-LINNAPIRTTI** TALO A JULKISIVUT 1:100

HAUKKAMÄENKATU 2, 33560 TAMPERE

Suunnitteluala työnnumero piirustusnumero revisio

Pyynikintori 3 **ARK 1724 T209**

33230 TAMPERE


puh: 010 2190 810 Piirt. Suunnittelijan nimi, tutkinto ja allekirjoitus Päiväys

office@arkion.fi **Piirjo Badermann**


www.arkion.fi JSa RI, RA (AMK), ARK/797 *P. Badermann* 30.10.2017






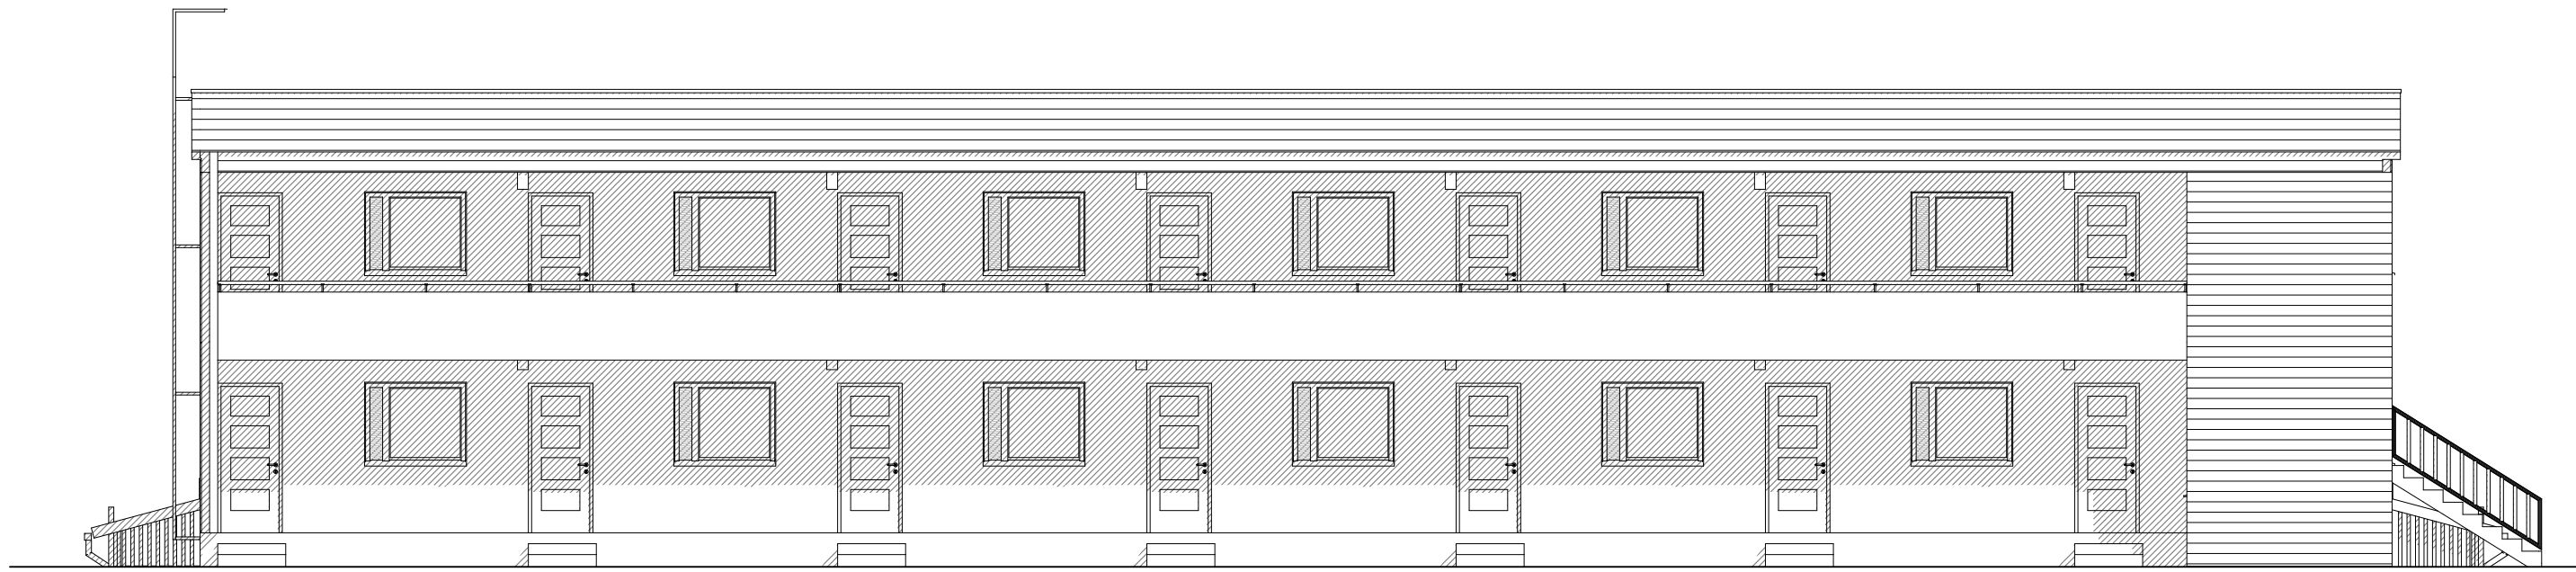


JULKISIVU POHJOISEEN

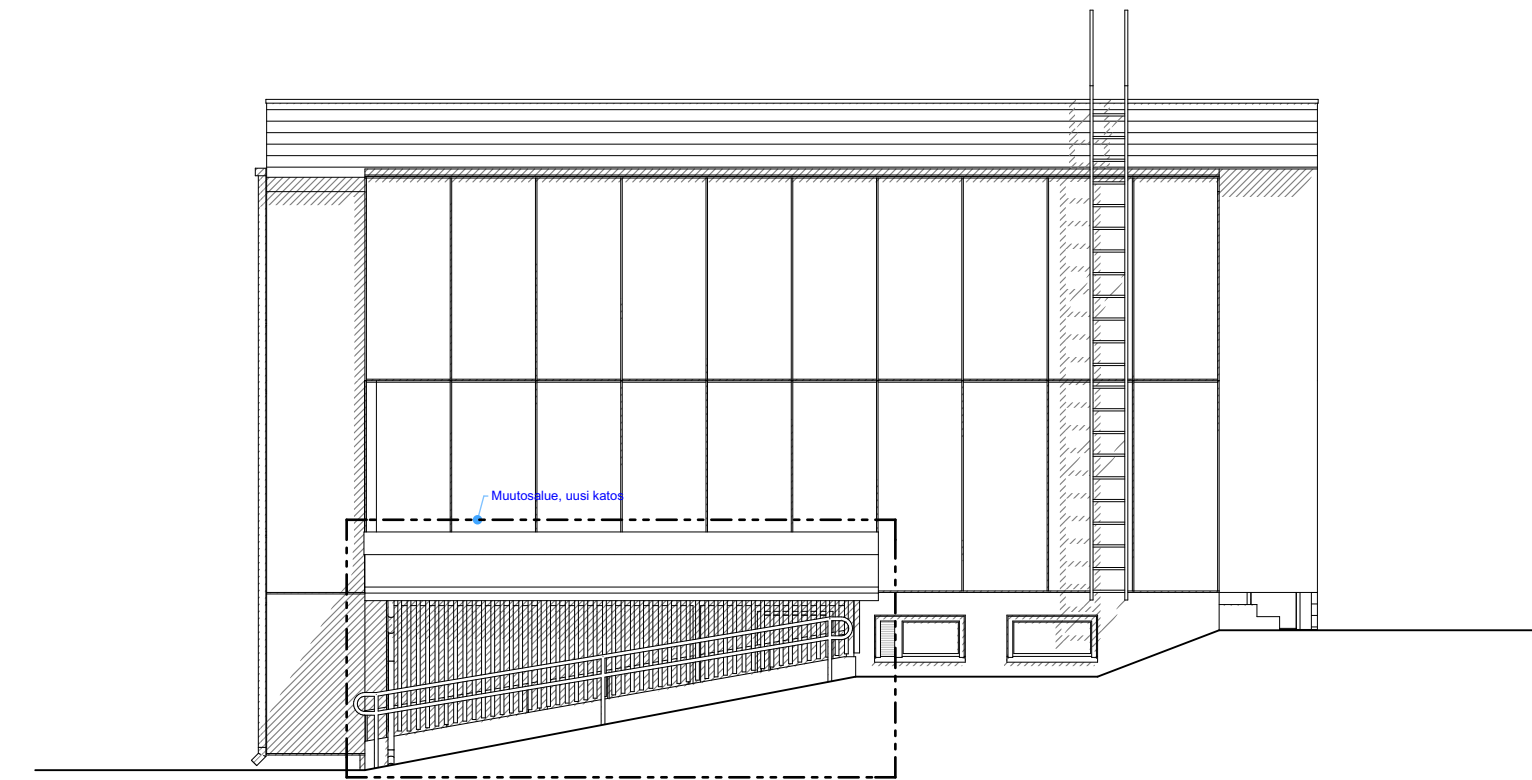

JULKISIVU ITÄÄN

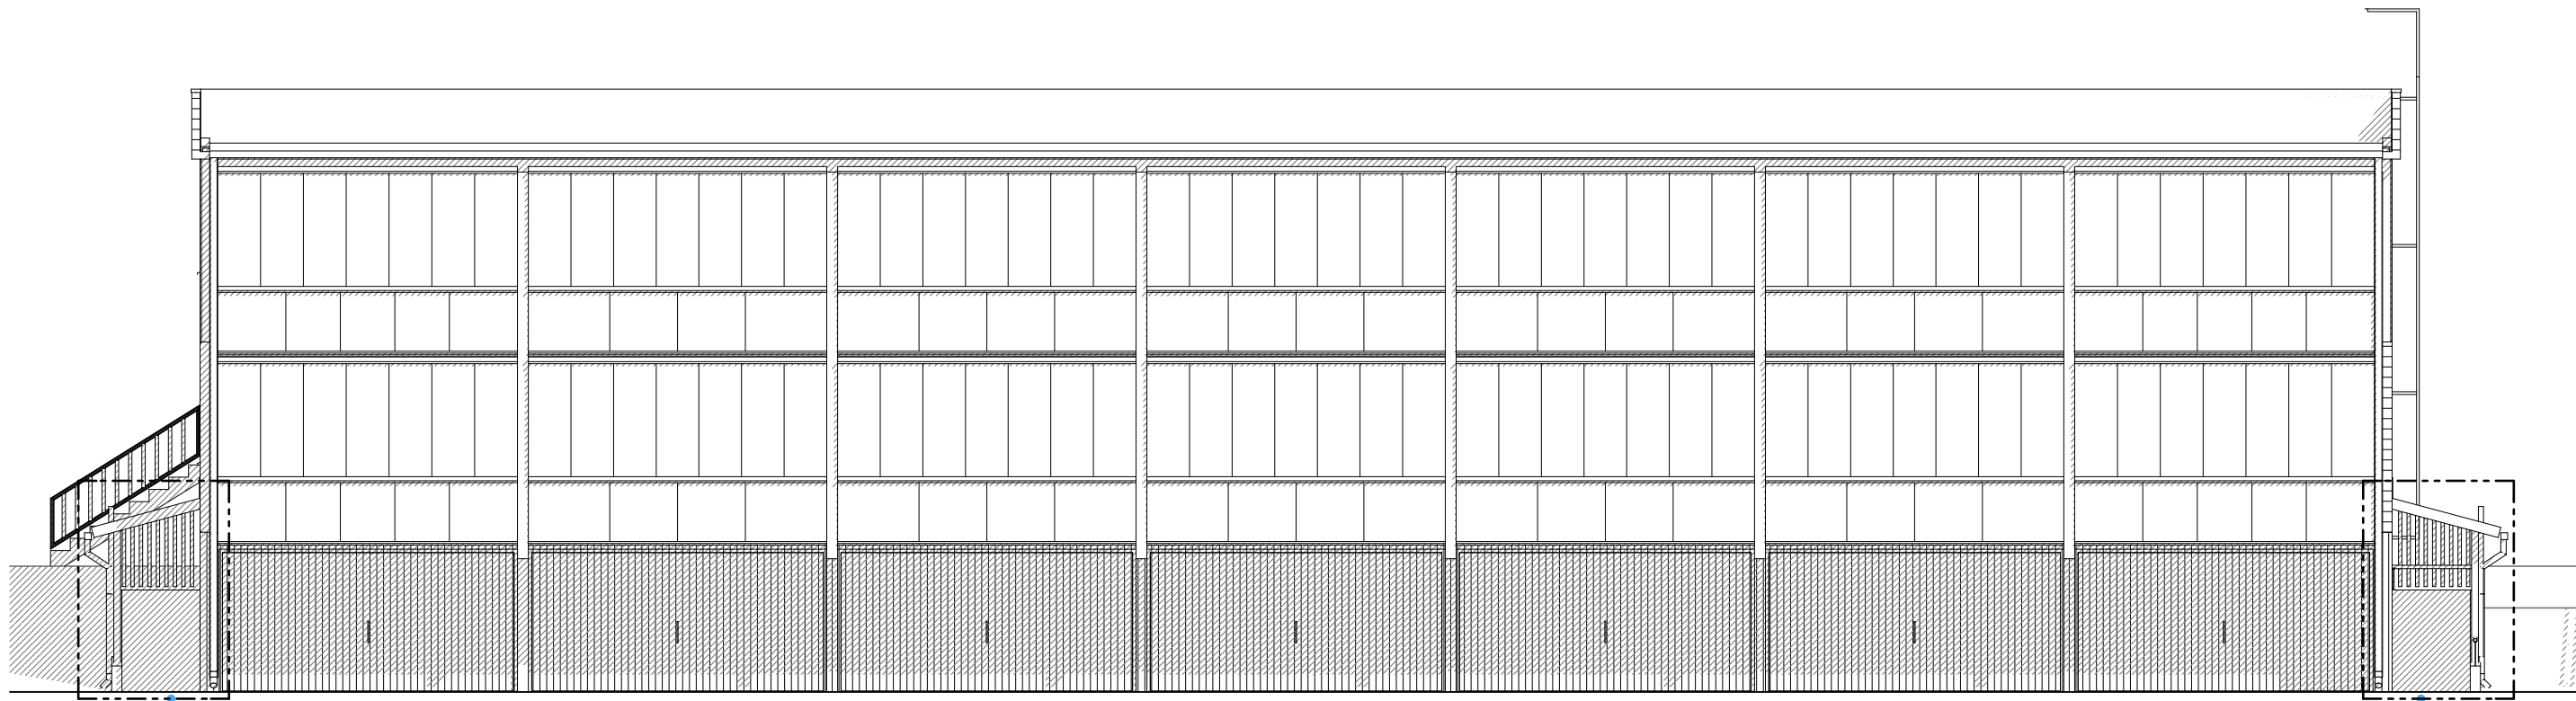

JULKISIVU ETELÄÄN

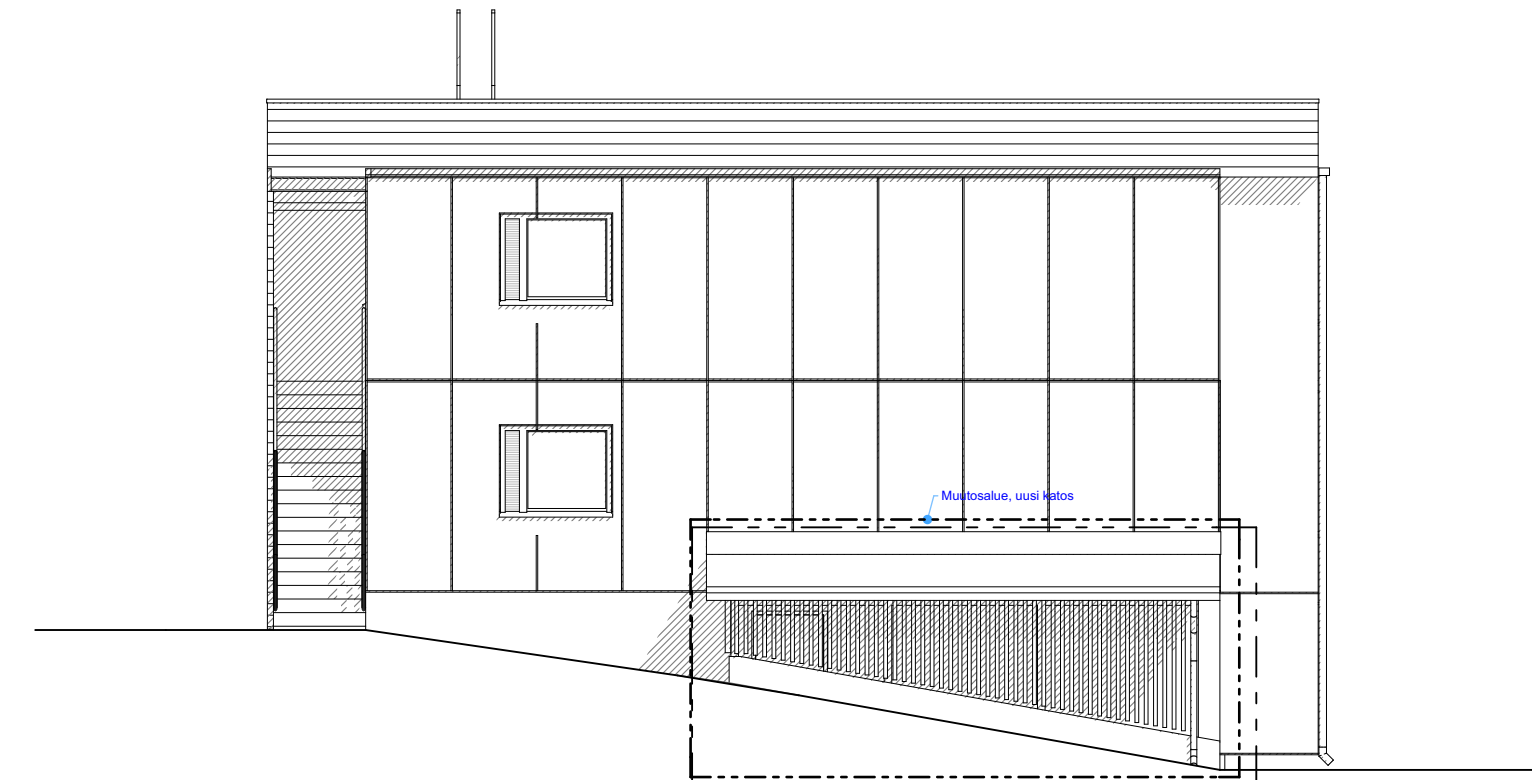

JULKISIVU LÄNTEEN

**A LOPPUPIIRUSTUS**

PBa 20.11.2018

Tunnus Selite Muuttanut Päiväys

Kaupunginosa Kortteli/Tila Tontti Viranomaisten merkintöjä varten

PAPPILA 5589 1

Rakennuksen numero Rakennuksen tunnus

Rakennustoimenpide Piirustuslaji Juoks.n:o

PUTKISTOSANEERAUS TYÖPIIRUSTUS

Rakennuskohteen nimi ja osoite Piirustuksen sisältö Mittakaavat

**AS. OY VÄHÄ-LINNAPIRTTI** TALO B JULKISIVUT 1:100

HAUKKAMÄENKATU 2, 33560 TAMPERE

	Suunnitteluala Pyynikintori 3 33230 TAMPERE	työnnumero <b>1724</b>	piirustusnumero <b>T210</b>	revisio
	puh: 010 2190 810 office@arkion.fi www.arkion.fi	Piirt. Suunnittelijan nimi, tutkinto ja allekirjoitus Piirjo Badermann RI, RA (AMK), ARK/797	Päiväys 30.10.2017	