

ALK

10600930037
e=1.4

37

ALK

90.03

89.85

atp

+89.40

4

C

Tupakointipaikka

89.50

89.29

486900

6820700

+88.80

KATTOKOROTUS 24.7.200

+88.60

+88.46

+88.44

16

Korotettujen katto-osien seinäpinnat
tummanharmaa pelti (sävy RR23).

Katteena on tummanharmaa bitumi.

Korotusosien ylin korkeusasema on
ylittää 900mm:llä kaavan määräämän
rakennuksen ylimmän korkeusaseman

+87.91

+87.87

+88.00

+88.00

+87.50

+87.33

+87.31

AS OY TAMPEREEN PYYNIKIN PERÄMIES


+114.0


45

- +2. kerros +82.500
- +1. kerros +85.500
- 1. kerros +89.200
- 2. kerros +92.200
- 3. kerros +95.200
- 4. kerros +98.200
- 5. kerros +101.200
- 6. kerros +104.200
- 7. kerros +107.200
- 8. kerros +110.200

(4m/5m)


+114.0

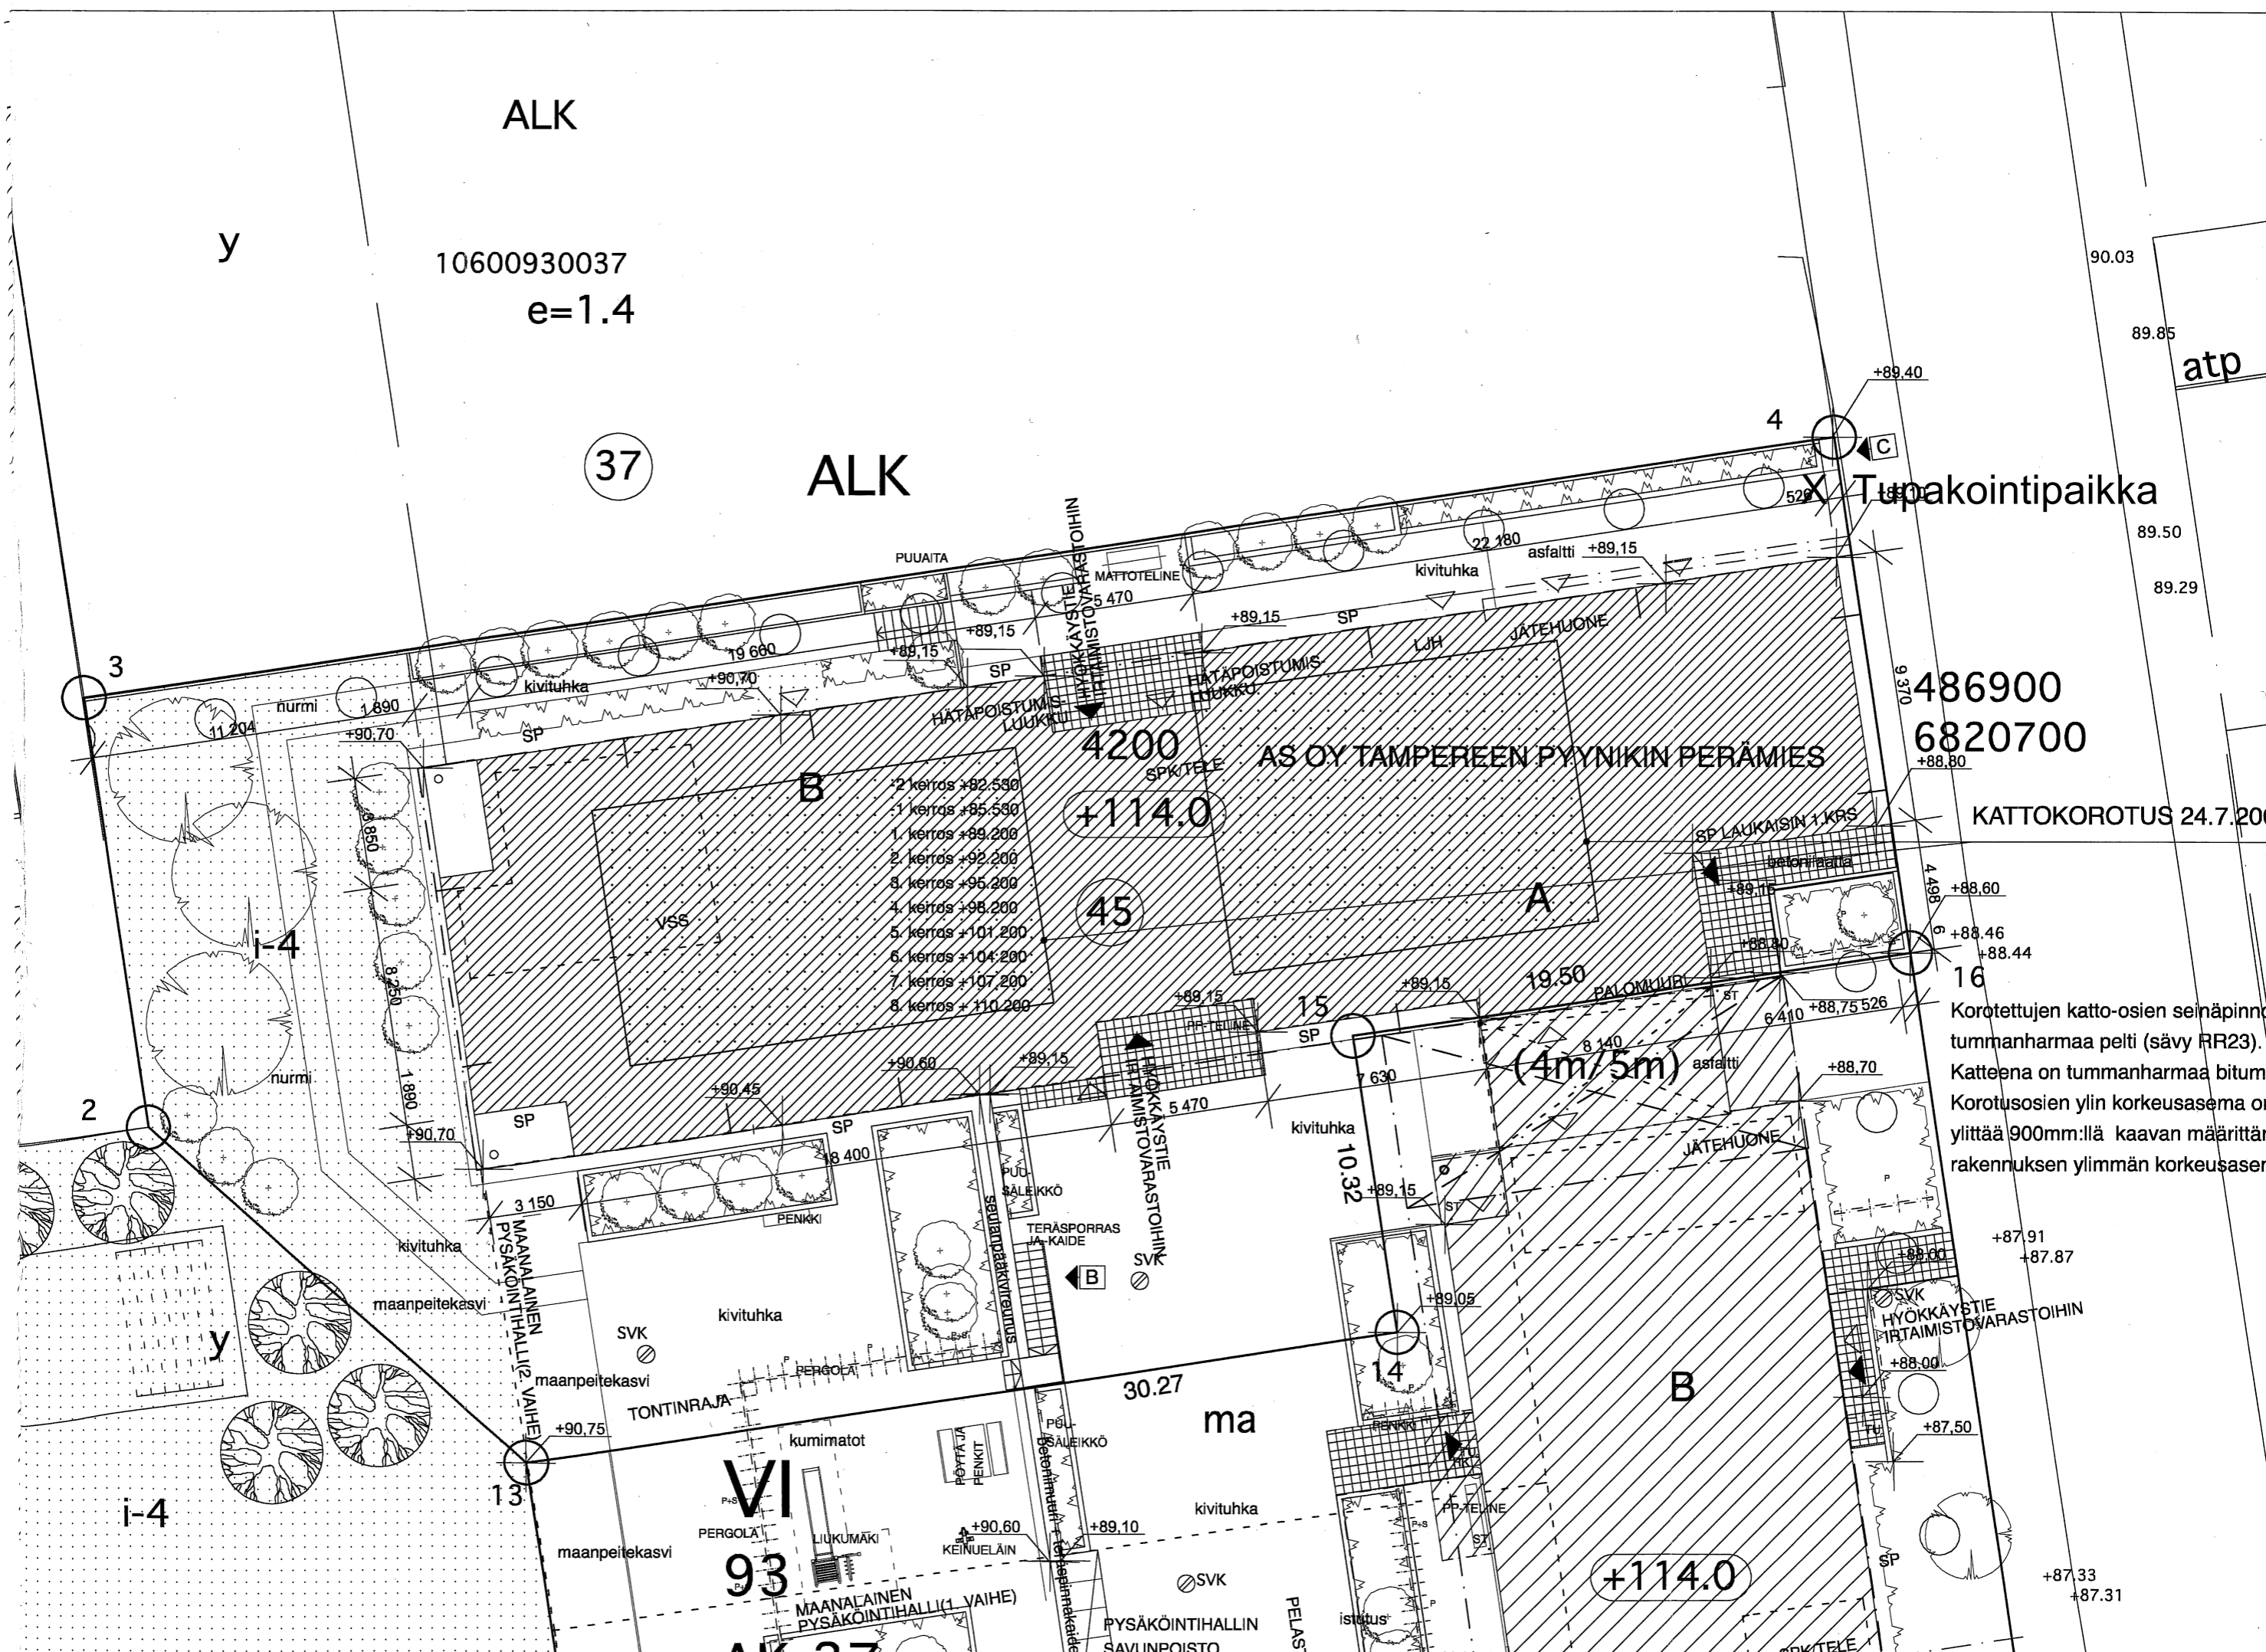

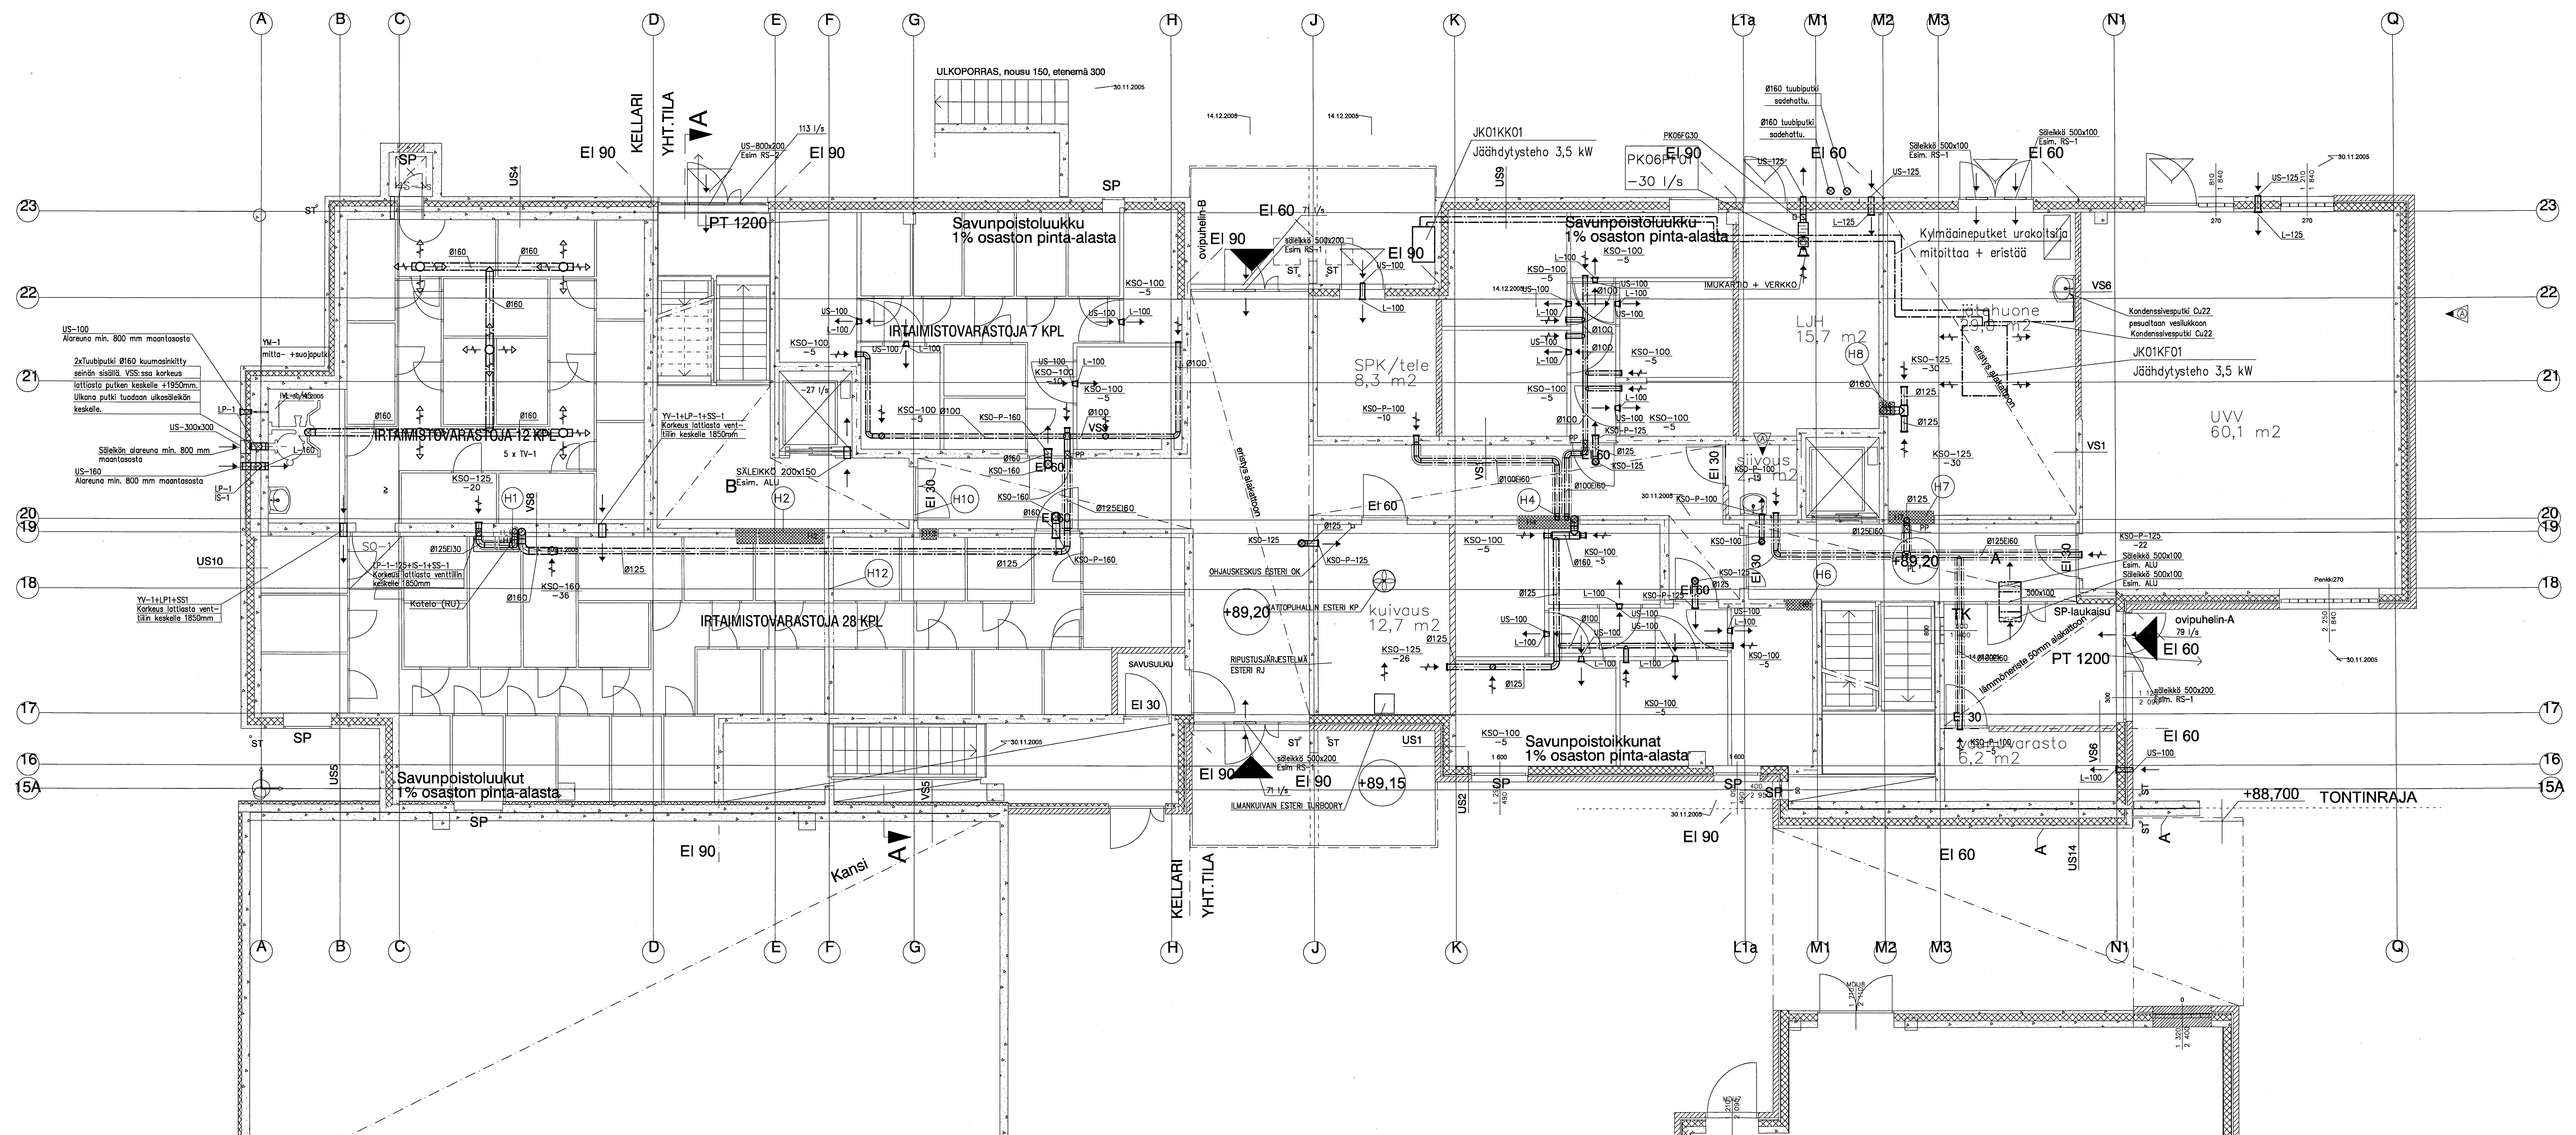


05.06.2007 LOPPUPIRUSTUS


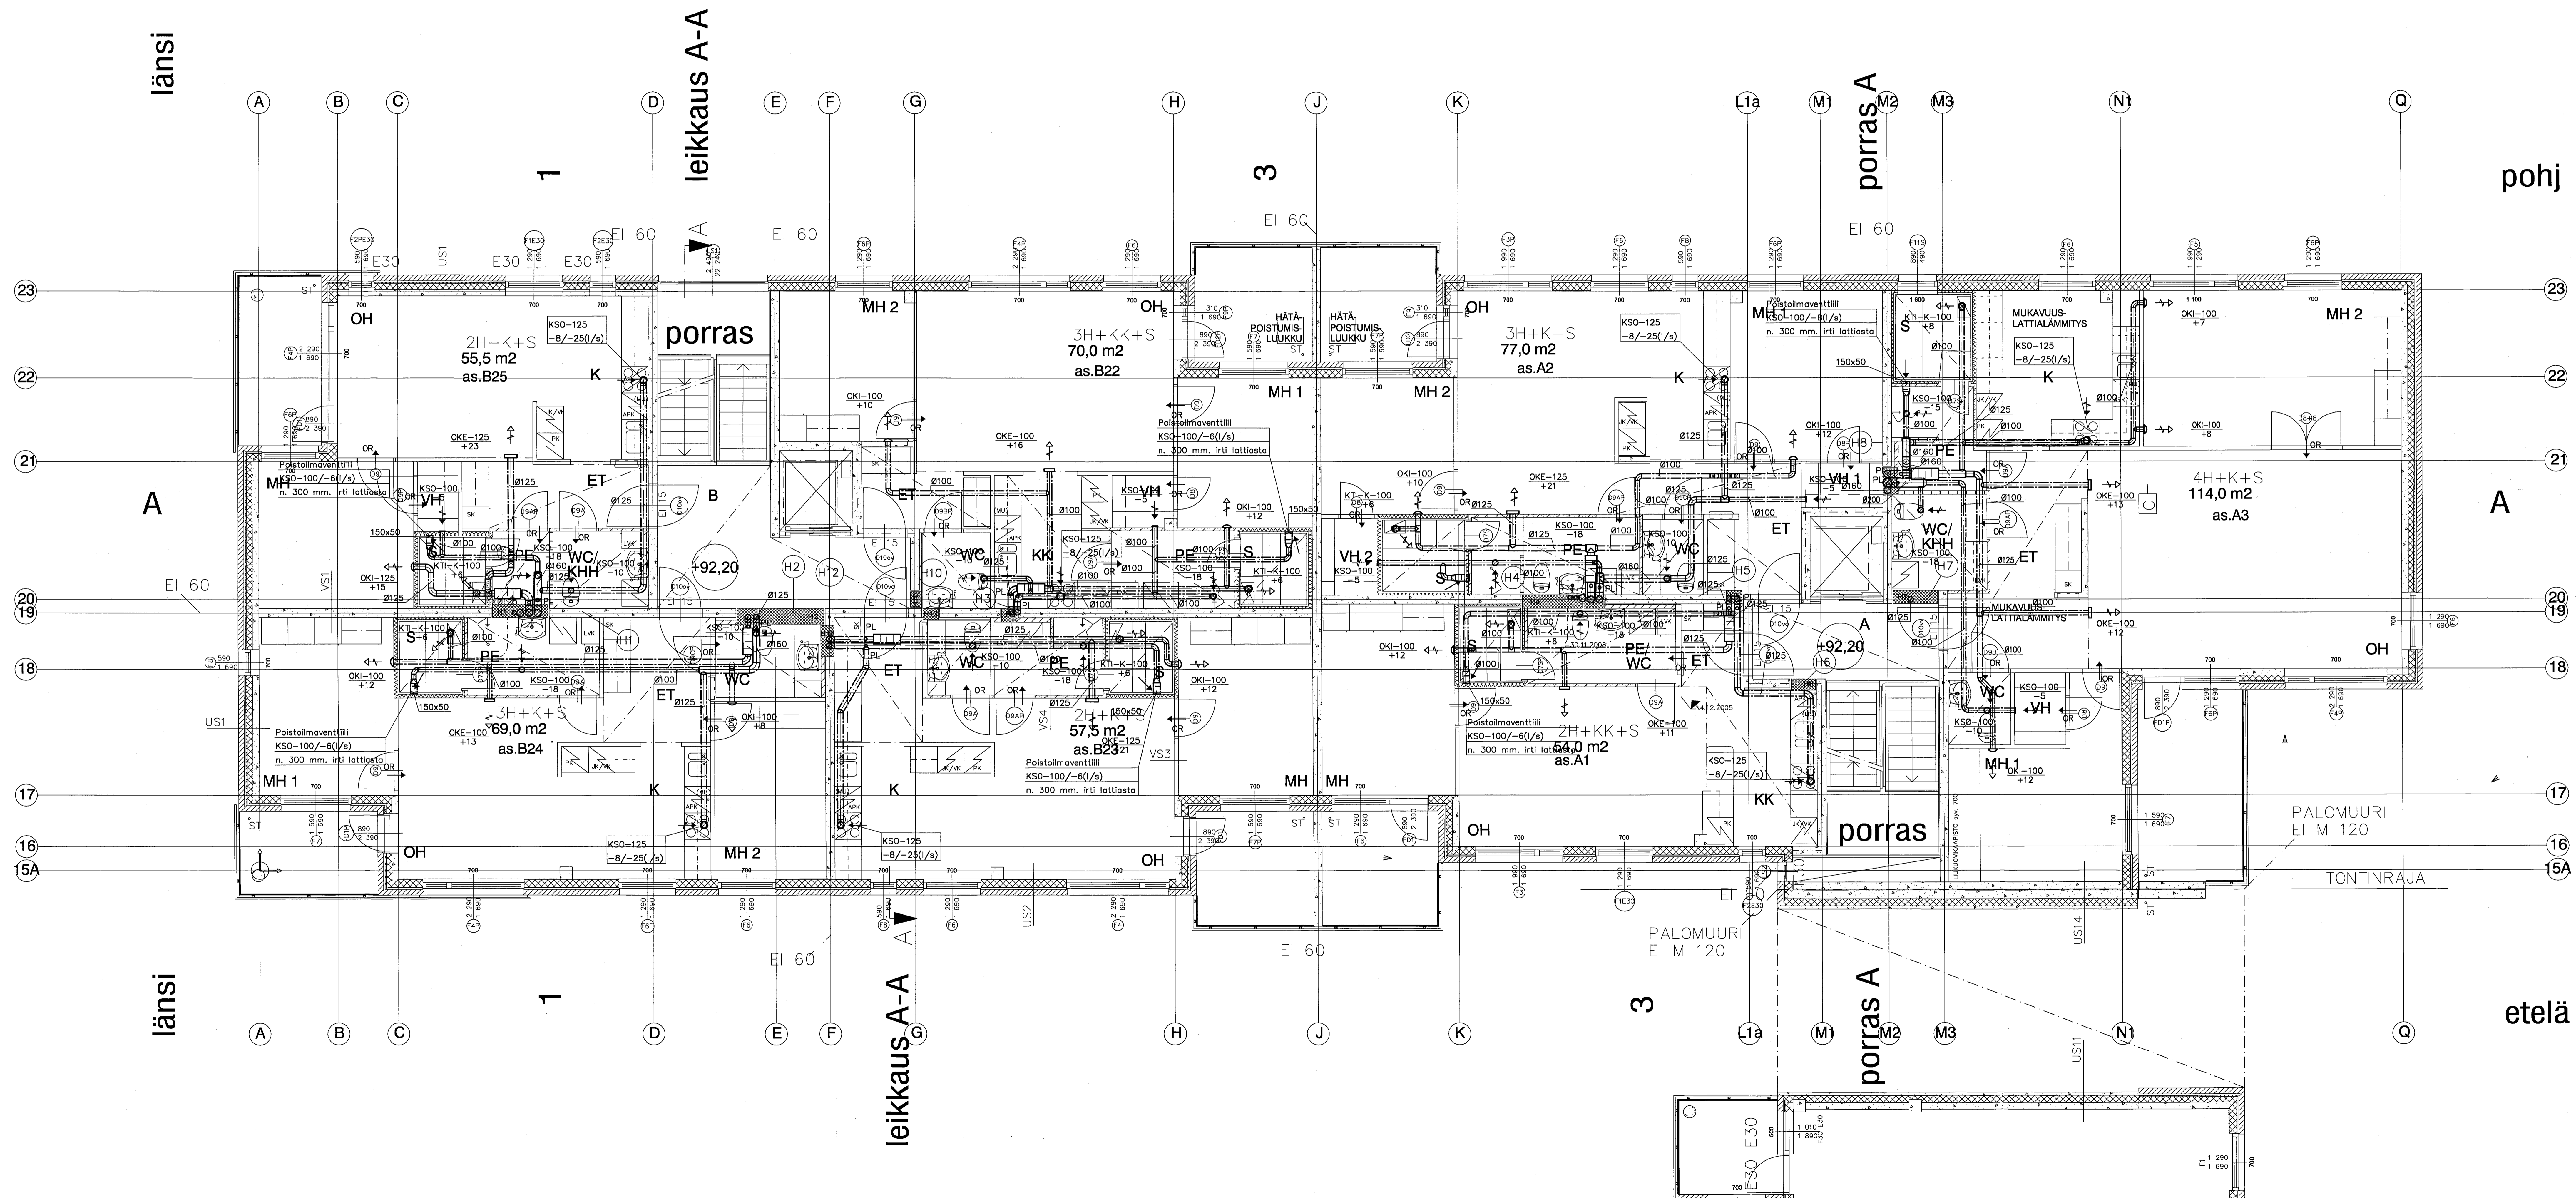


05.06.2007 LOPPUPIRUSTUS


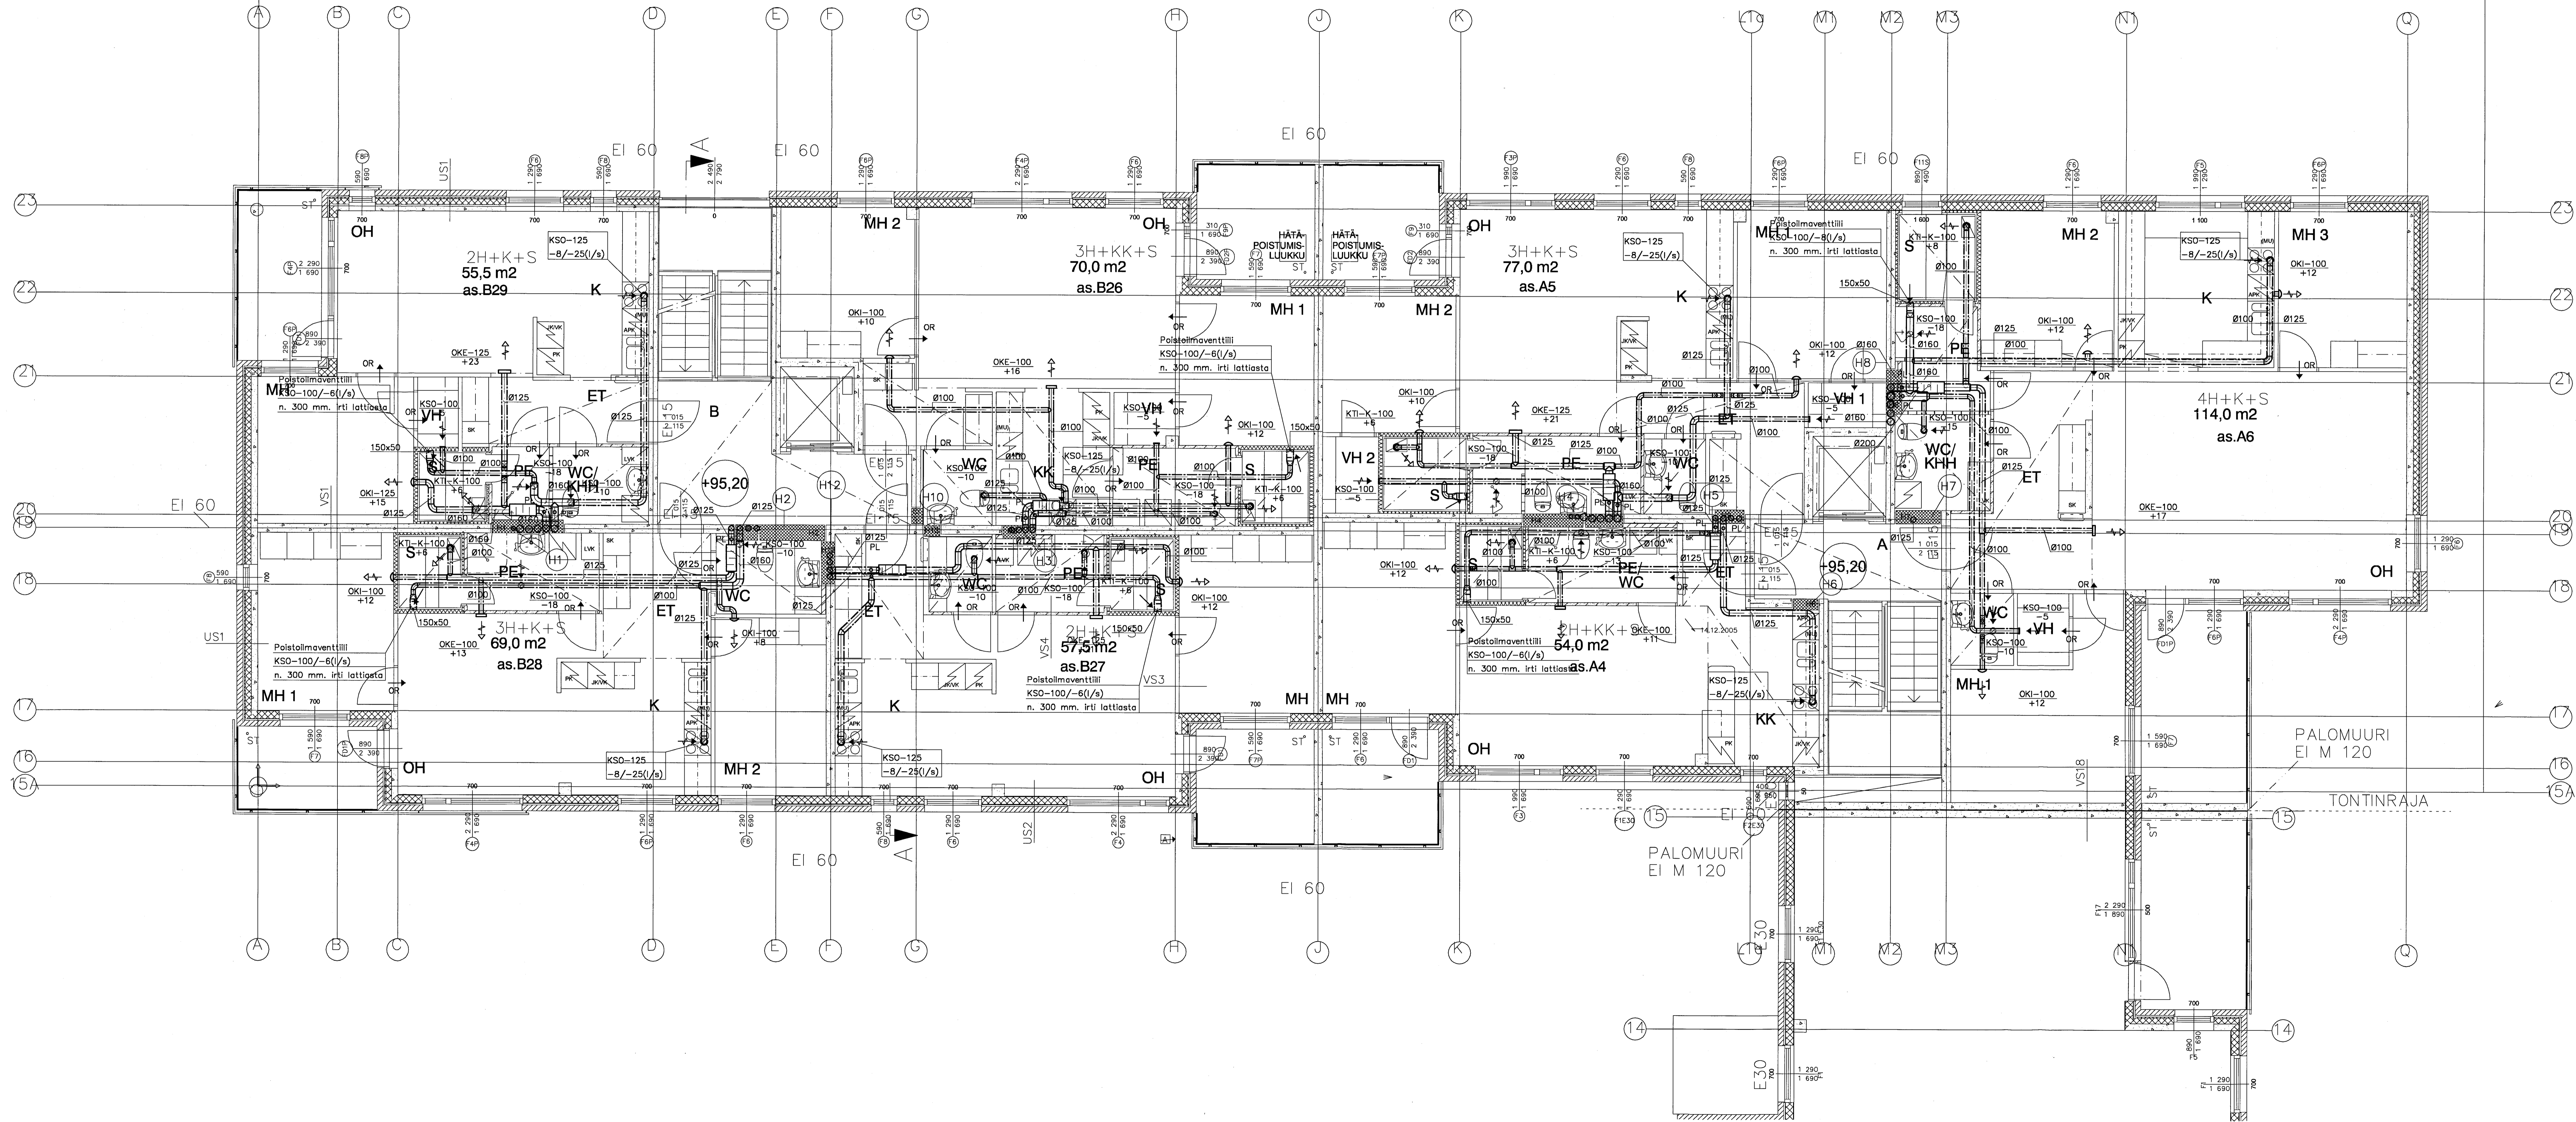


05.06.2007 LOPPUPIRUSTUS

KOJA V	KORTTI/ALA 93	LOTTU/NO 45	YRITYSTYYPPI 45	YRITYSTYYPPI 45	JAKS.NO
YRITYSTYYPPI UUDISRAKENNUS				YRITYSTYYPPI TYÖPIRUSTUS	
YRITYSTYYPPI AS OY TAMPEREEN PYYNIKIN PERÄMIES PAPINKATU 14 33200 TAMPERE				YRITYSTYYPPI ILMANVAIHTO 3. KERROS	MITTAAMAT 1:50
INSINÖÖRITOIMISTO ERKKI LESKINEN OY Mustanahdenkatu 7, 33210 TAMPERE p. 03-234 5600, fax. 03-234 5655				YRITYSTYYPPI LVI 45026	YRITYSTYYPPI 303
email: etunimi.sukunimi@instaleskinen.fi				YRITYSTYYPPI 15.06.2005	YRITYSTYYPPI AK Eero Leskinen

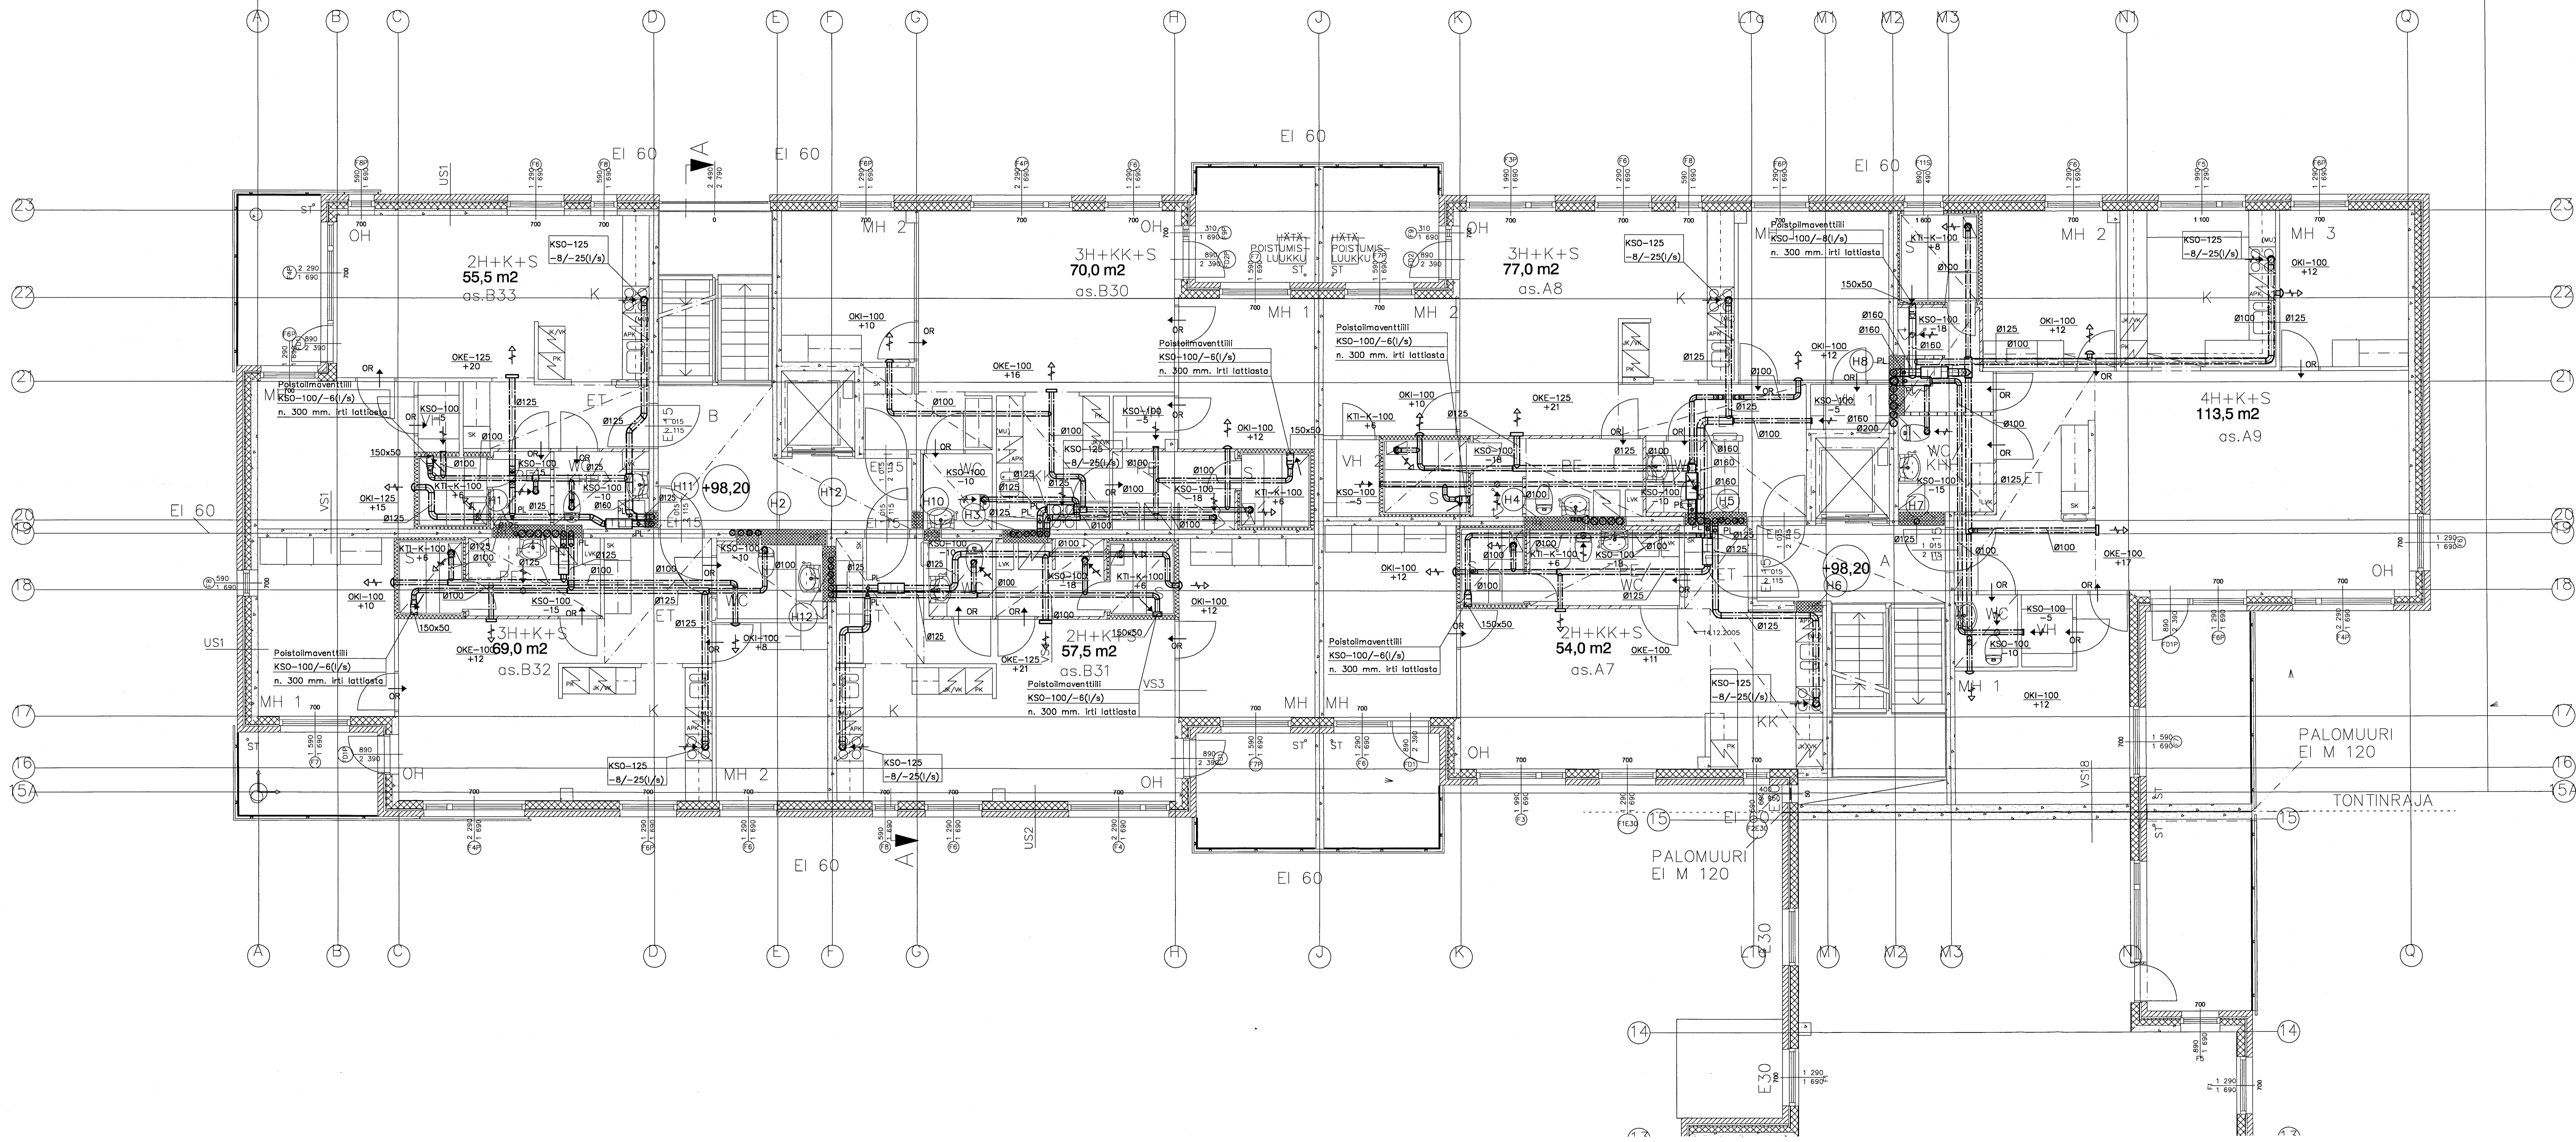


05.06.2007 LOPPUPIRUSTUS

KUVA	KORTTELI/ALA	LOK./VUO	VIKKOVIKSEN MERKINTÄ	JOKS No
V	93	45		
RAKENNUSTYÖNPIIRUS	UUDISRAKENNUS	PIIRUSTUSLAJI	TYÖPIRUSTUS	
RAKENNUKORTTEIN NIM. JA OSOITE	AS OY TAMPEREEN PYYNIN PERÄMIES	PIIRUSTUKSEN SÄÄLÖ	ILMANVAIHTO	MITAKAAVAT 1:50
PAPINKATU 14 33200 TAMPERE		4. KERROS		
INSINÖÖRITOIMISTO ERKKI LESKINEN OY Mustanlindenkatu 7, 33210 TAMPERE p. 03-234 5600, fax. 03-234 5655	SUUNNITTELIJA	PIIR. No	PER. No	MUUTUS
	LVI	45026	304	
email: etunimi.sukunimi@instoleskinen.fi	PÄIVÄYS	VIKKO	VASTUUNPÄÄLL.	
	15.09.2005	AK	Eero Leskinen	

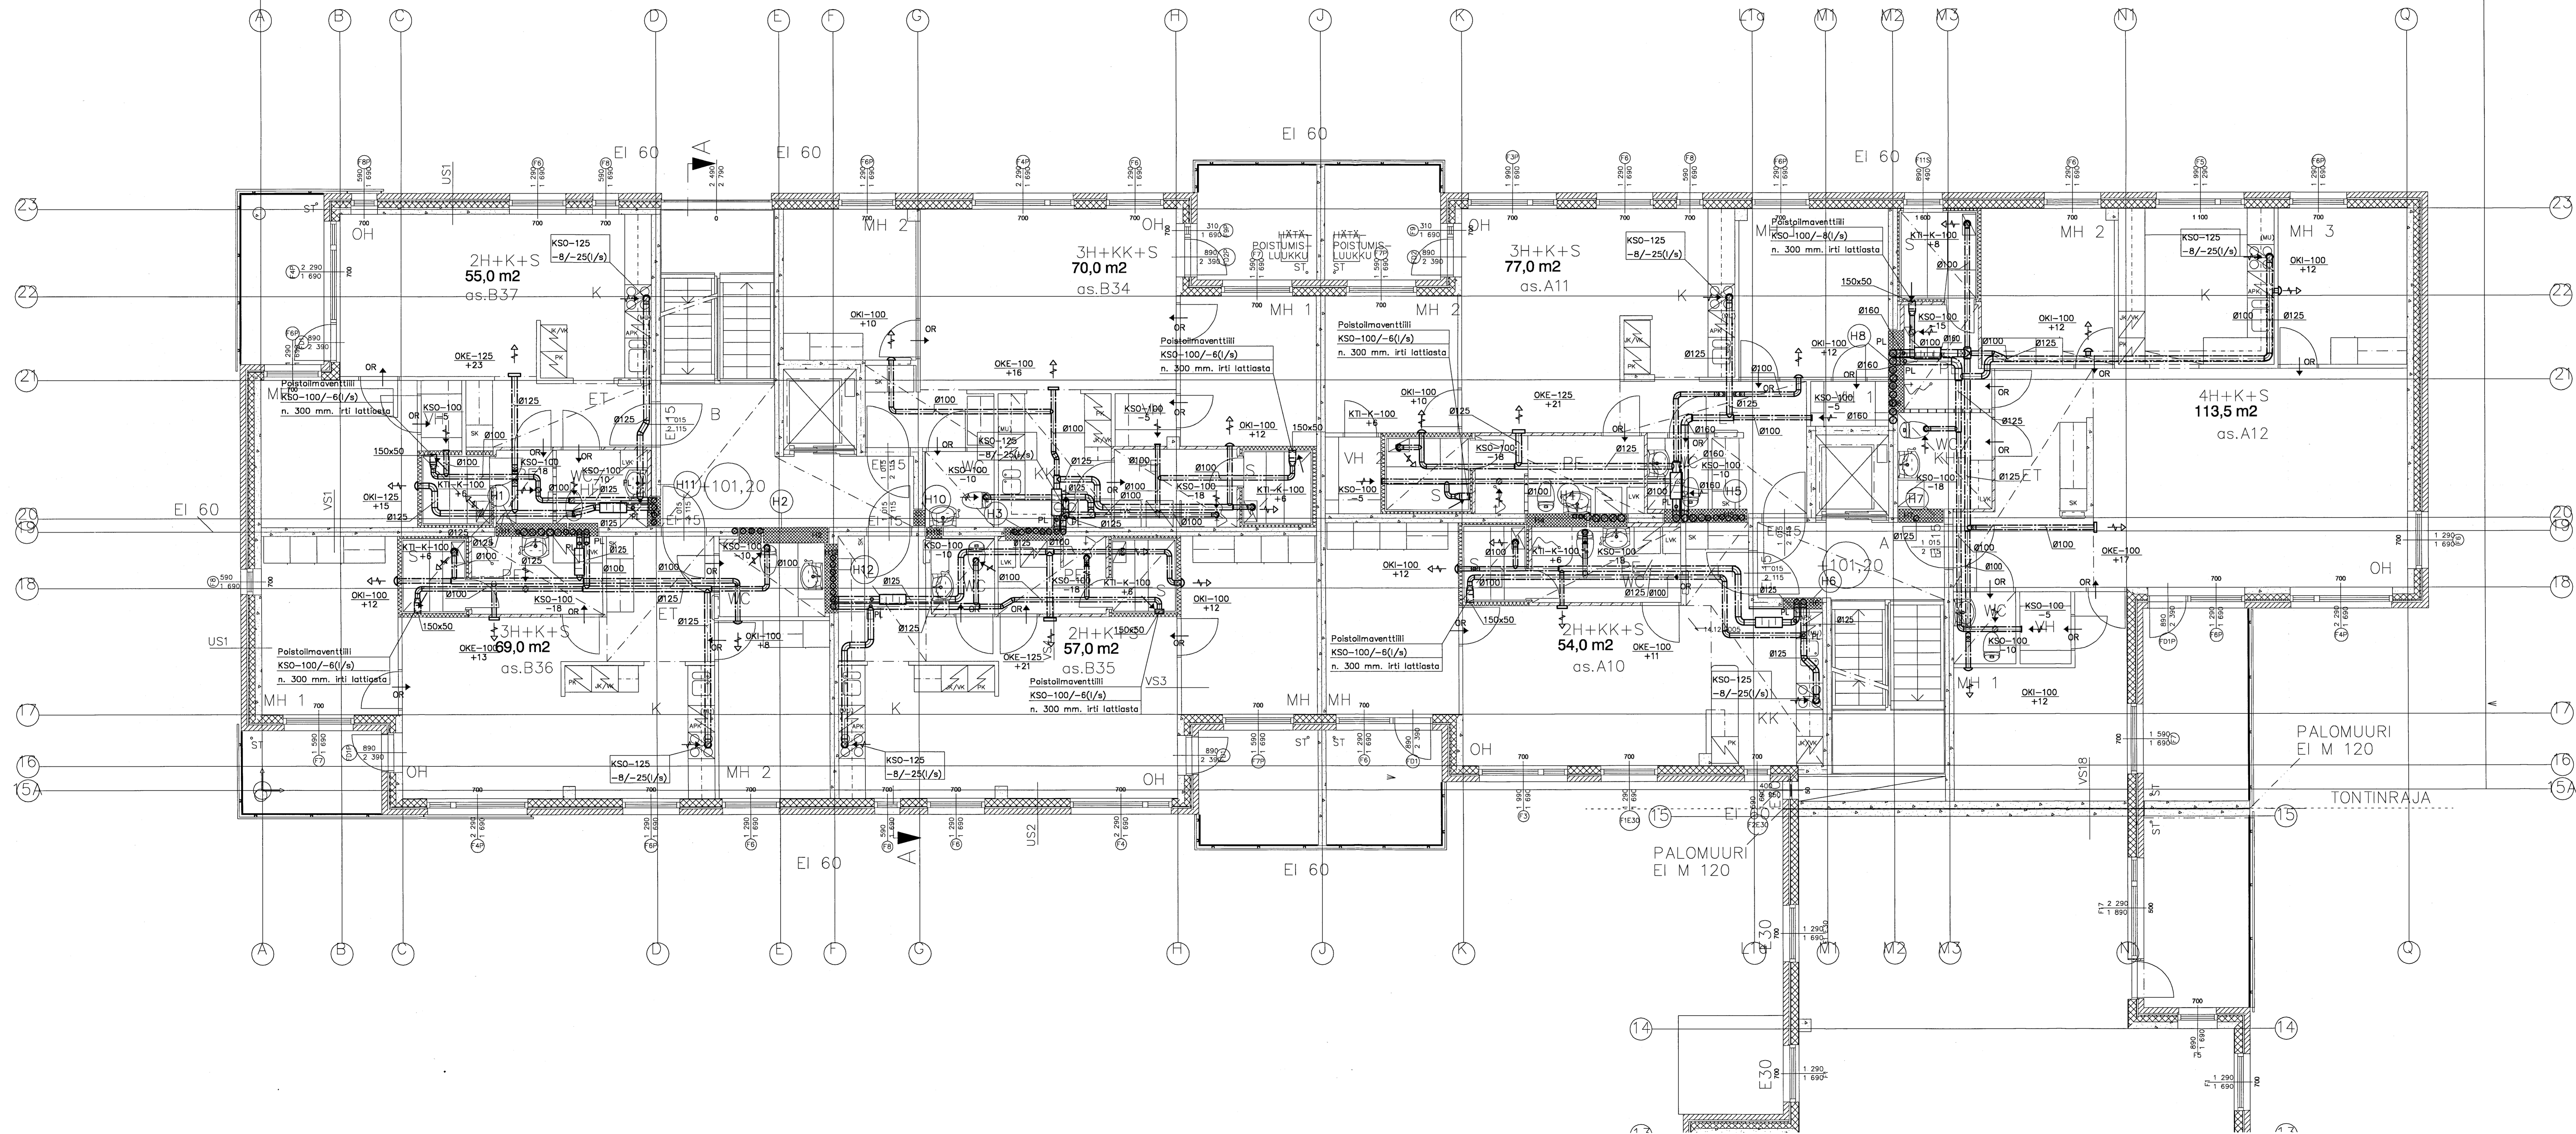


05.06.2007 LOPPUPIRUSTUS

KUVA	KORTTELI/ALUE	LOHJ/NR	VIKONUMERIN MERKINTÄ	JÄRSK
M	93	45		
RAKENNUSKORJAUS	UUDISRAKENNUS	PIRUSTUSALUE	TYÖPIRUSTUS	JÄRSK
RAKENNUSKORJAUS NIMI JA OSIO	AS OY TAMPEREEN PYYNIKIN PERÄMIES	PIRUSTUKSEN SUKUT	ILMANVAIHTO	MITTAKAAVA
PAPINKATU 14 33200 TAMPERE		5. KERROS		1:50
INSINÖÖRITOIMISTO ERKKI LESKINEN OY Mustamäenkatu 7, 33210 TAMPERE p. 03-234 5600, fax. 03-234 5655	SÄÄKÄLÄ	TYÖ N:o	PIR N:o	MUUTUS
	LVI	45026	305	
email: etunimi.sukunimi@instoleskinen.fi	PÄIVÄYS	PIRINEN	VASTUUNKANTO	
	15.09.2005	AK	Eero Leskinen	

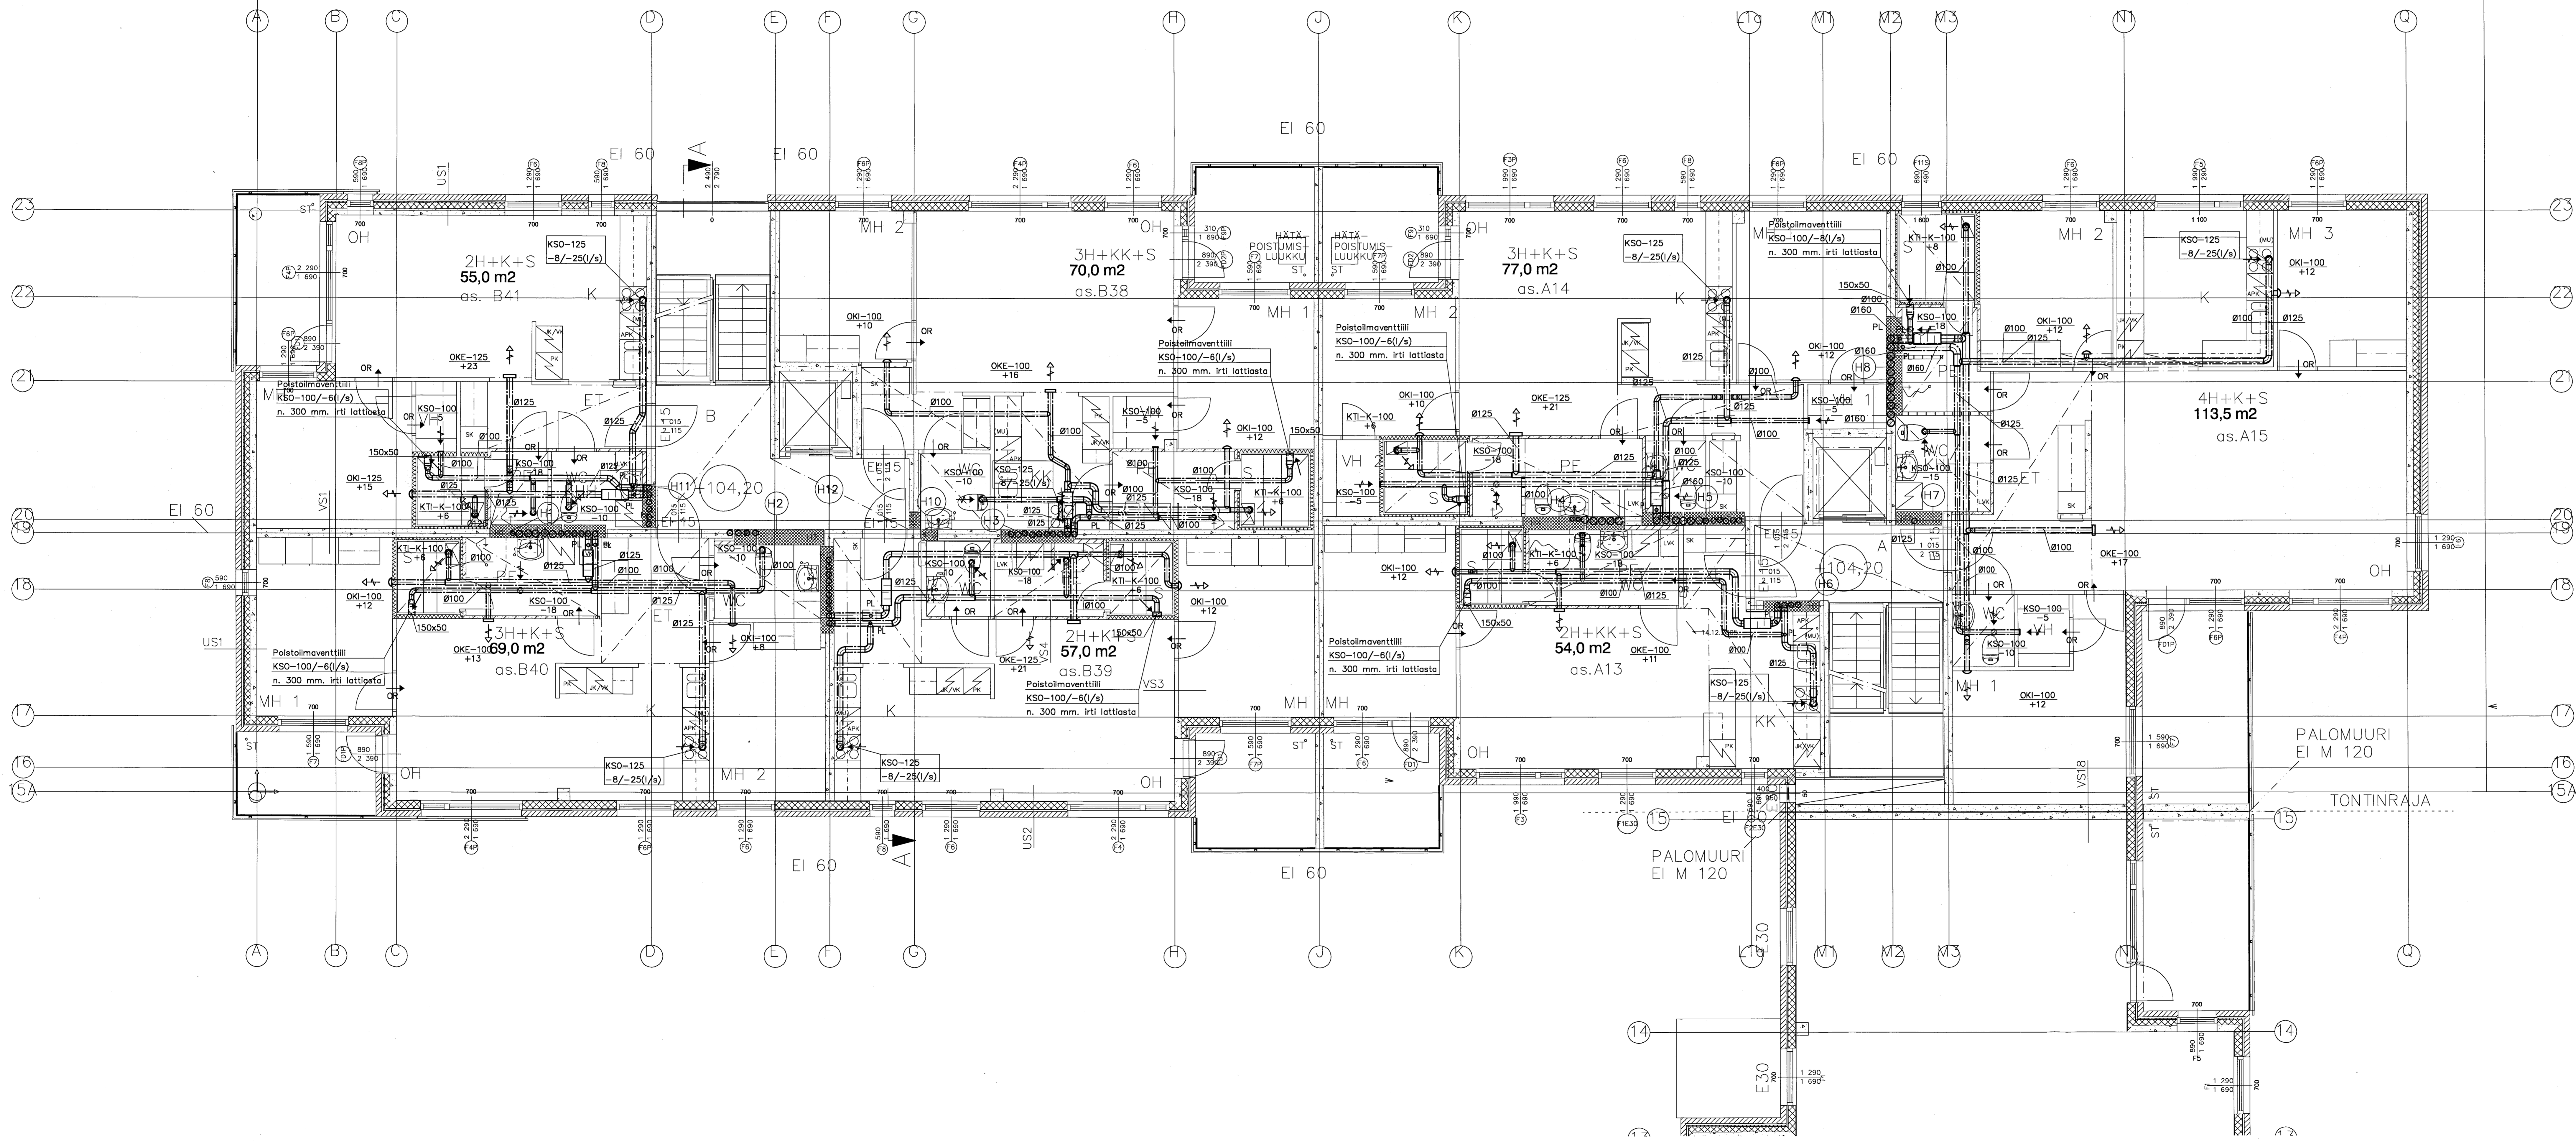


05.06.2007 LOPPUPUURUSTUS

KUVA M	KORTTELI/ALUE 93	KORTTELINUMERO 45	VIIRIÄLÄ 45	VIIRIÄLÄN NIMIKKO VIIRIÄLÄ	JÄRJESTÄJÄ JOKESKO
RAKENNUSTYÖMAHDON UUDISRAKENNUS				VIIRIÄLÄN NIMIKKO TYÖPIIRUSTUS	
RAKENNUSTYÖMAHDON NIMI JA OSOITE AS OY TAMPEREEN PYYNIKIN PERÄMIES PAPINKATU 14 33200 TAMPERE				VIIRIÄLÄN NIMIKKO ILMANVAIHTO 6. KERROS	MITTAKAAVAT 1:50
INSINÖÖRITOIMISTO ERKKI LESKINEN OY Mustamäkitienkatu 7, 33210 TAMPERE p. 03-234 5600, fax. 03-234 5655				SUUNNITTELIJA LVI	TYÖNUMERO 45026
email: etunimi.sukunimi@instoleskinen.fi				PIIRUSTUKSEN SUKUPOLSI Eero Leskinen	MAKSETTU 306
				PÄIVÄYS 15.09.2005	VIIRIÄLÄN NIMIKKO AK

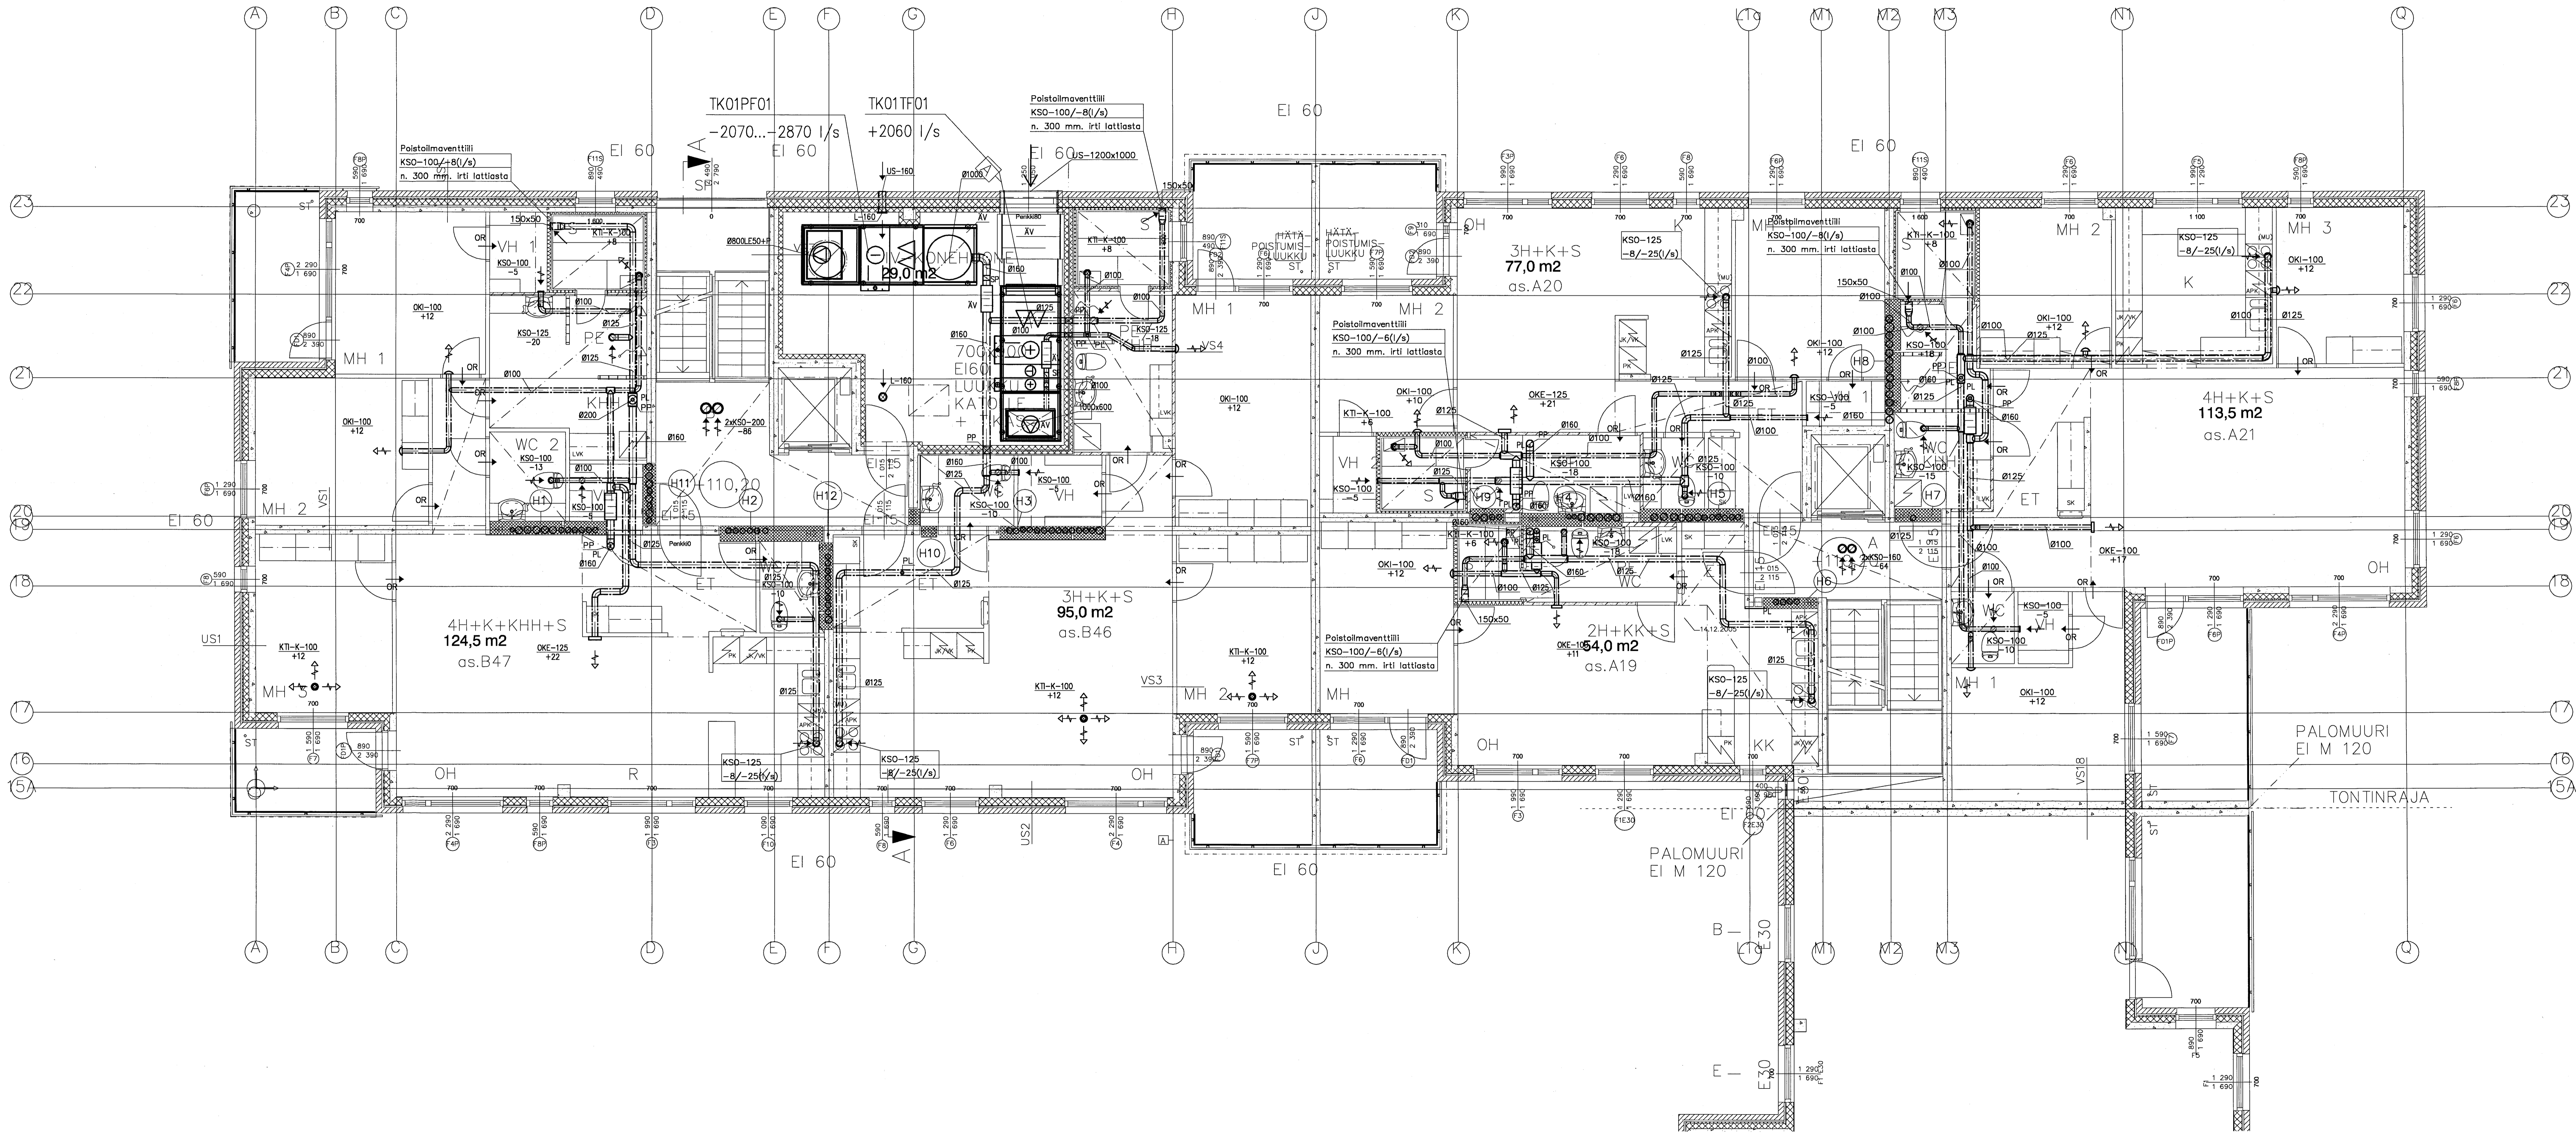

05.06.2007 LOPPUPIIRUSTUS

KUVA VI	KORTTELINUMERO 93	KORTTELINUMERO 45	VIIRIKUVA MÄRKÄ	VIIRIKUVA MÄRKÄ
INSINÖÖRITOIMISTO ERKKI LESKINEN OY Mustanlahdenkatu 7, 33210 TAMPERE p. 03-234 5600, fax. 03-234 5655 email: etunimi.sukunimi@instoleskinen.fi	SEKALA LVI	TYÖ N:o 45026	PIIRIN N:o 308	MAITTO Eero Leskinen

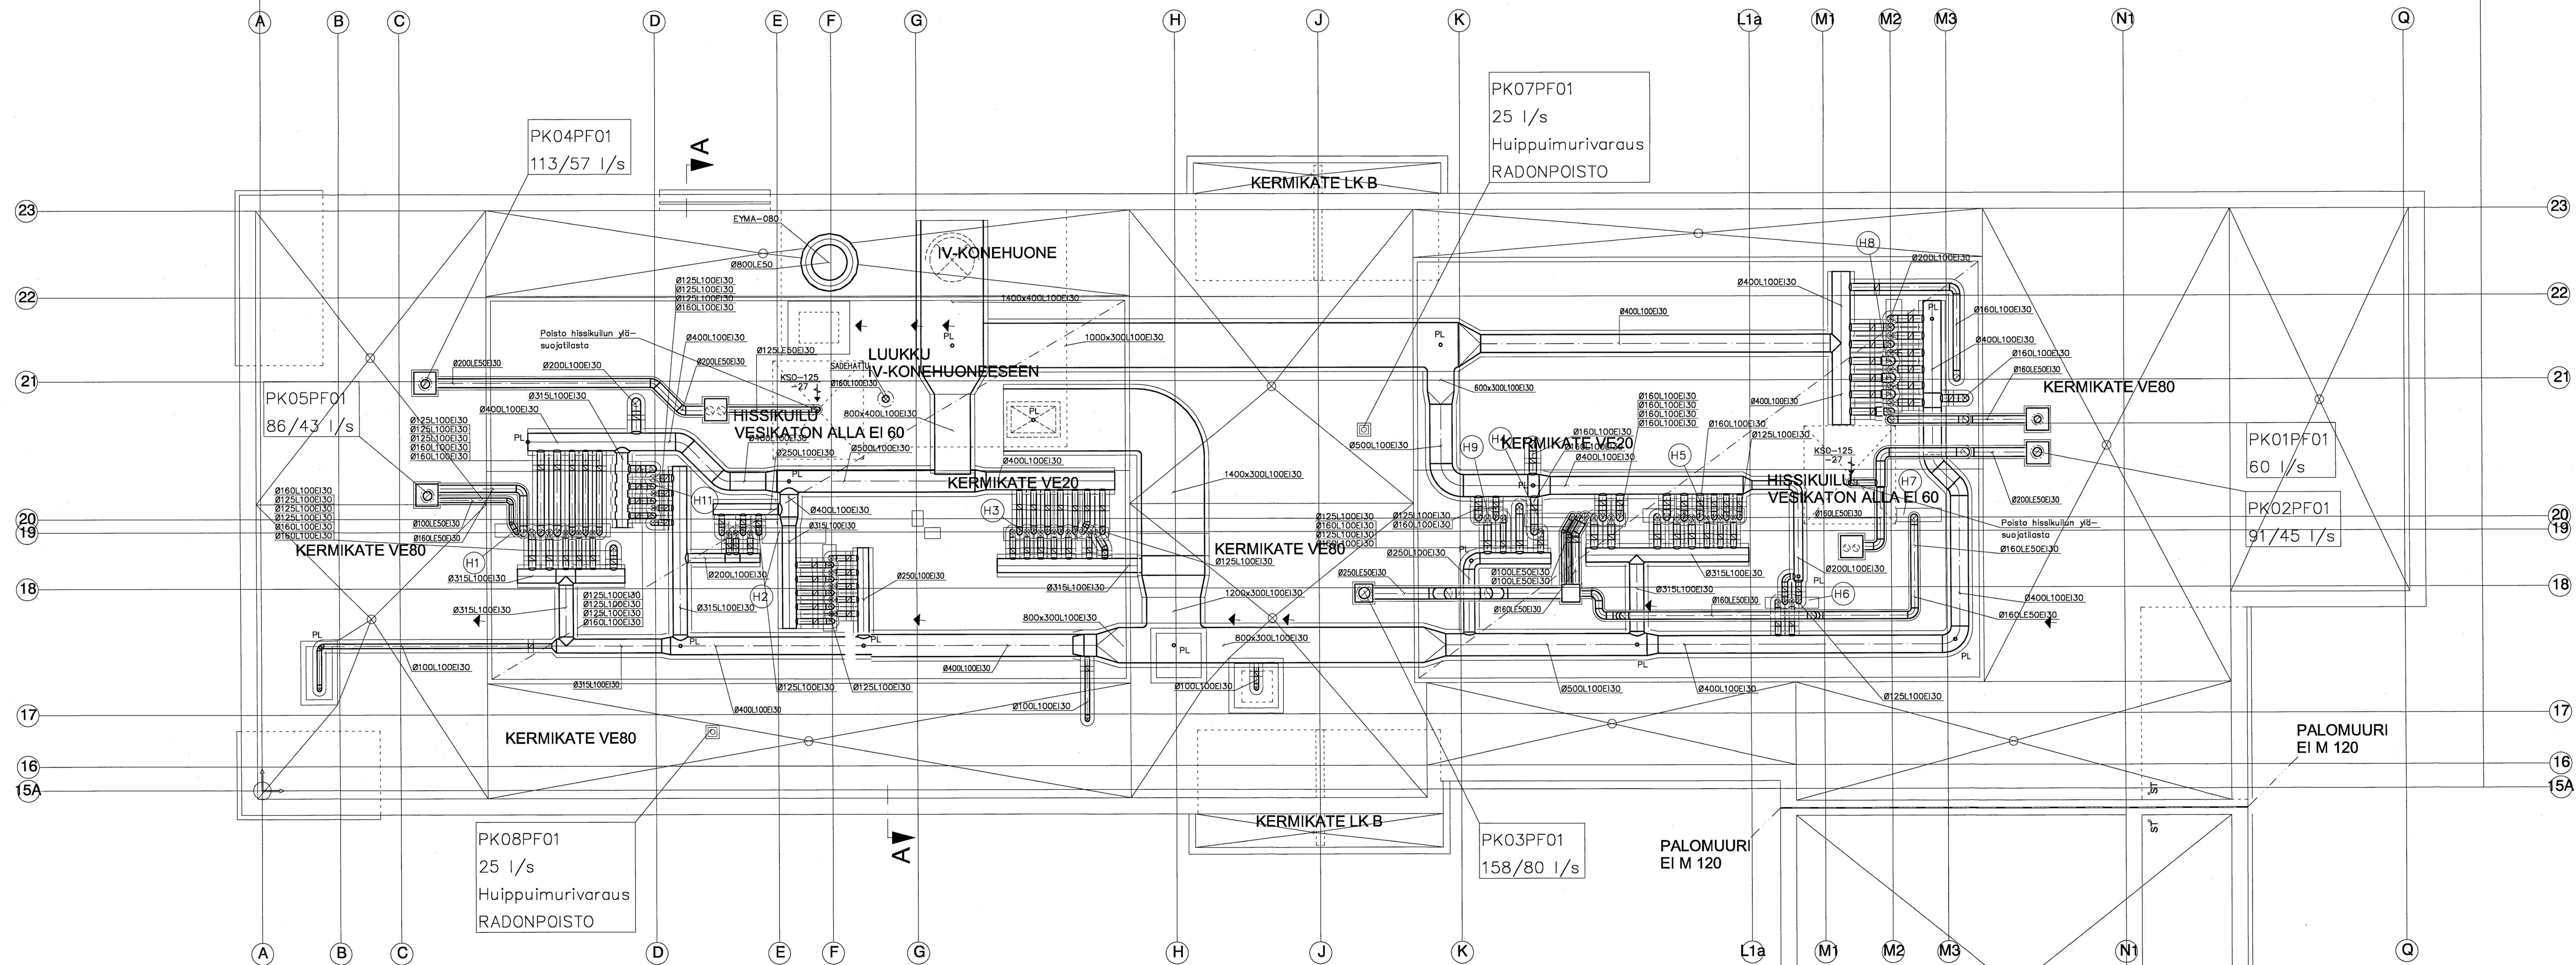

05.06.2007 LOPPUPHIRUSTUS

K. OSA M	KORTTELI/ALA 93	TONTTI/ALUE 45	VIKANOIMASTEN MERKINTÖIDÄ	JURK.No
RAKENNUSKOHTEEN UUDISRAKENNUS			PIRUSTUSALAJI TYÖPIRUSTUS	JURK.No
RAKENNUSKOHTEEN NIMI JA Osoite AS OY TAMPEREEN PYYNIKIN PERÄMIES PAPINKATU 14 33200 TAMPERE			PIRUSTUKSEN SÄÄLÖ ILMANVAIHTO VESIKATTO	MITTAVAIHTO 1:50
INSINÖÖRITOIMISTO ERKKI LESKINEN OY Mustanlähdenkatu 7, 33210 TAMPERE p. 03-234 5600, fax. 03-234 5655 email: etunimi.sukunimi@instoleskinen.fi	SUUNNITTELIJA LVI	PIIRINUMERO 45026	PIIRINUMERO 309	MUUTOS
	PÄIVÄYS 15.09.2005	PIIRIKUVA AK	VAIKUTUSKILVA Eero Leskinen	




JULKISIVUMATERIAALIT:


1. PAIKALLAMUURATTU PUNATIILI, R PUNAINEN, TERCA
2. HOLKKATIILI, R PUNAINEN, TERCA
3. VÄRIBETONI TUMMANHARMAA, URITETTU
4. VÄRIBETONI, TUMMANHARMAA
5. MAALATTU TERÄS, TUMMANHARMAA, RAL 7024 Δ
6. TERÄSPELTI, TUMMANHARMAA, RR 23
7. LASI
8. KUIVOITU LASI, SÄVYTYTTY, VAALEANSININEN
9. MAALATTU TERÄS, MUSTA
10. MAALATTU TERÄS, HOPEAN HARMAA
11. MAALATTU BETONI, VAALEANHARMAA TURKOOSI, FACADE 4906
12. MAALATTU, LÄMMIN VAALEANHARMAA, RAL 7034
13. MAALATTU, VAALEA HARMAA

07161890

B	Katkorotus laetty, tarkennuksia	JP	24.07.2008
A	Päivistetty ajantasalle	JP	27.12.2005
muutos		muuttanut	päivä
laajuusnopeus, työt	korkeus, m	korkeus, m	viikkomäärä
VI	93	45	
päivä ja vuorokausi	työn numero	proj. numero	muutos
30.06.2005	ARK	5017-010	B
ARKKITEHTITOIMISTO ERKKI HELARAA JA KEIJO HEISKANEN OY ATL SAKA			
Vuorokausi 4 33100 Tampere toiminta@rh-ark.com p. (03) 312 3200 f. (03) 312 3250			

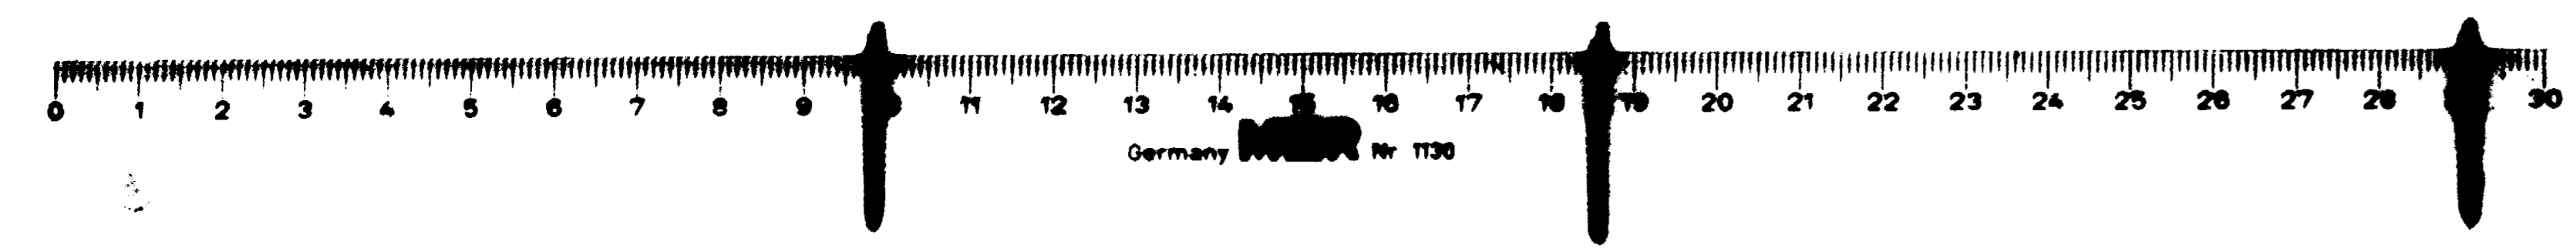

ARKKITEHTITOIMISTO ERKKI HELARAA JA KEIJO HEISKANEN OY
Vuorokausi 4 33100 Tampere toiminta@rh-ark.com p. (03) 312 3200 f. (03) 312 3250

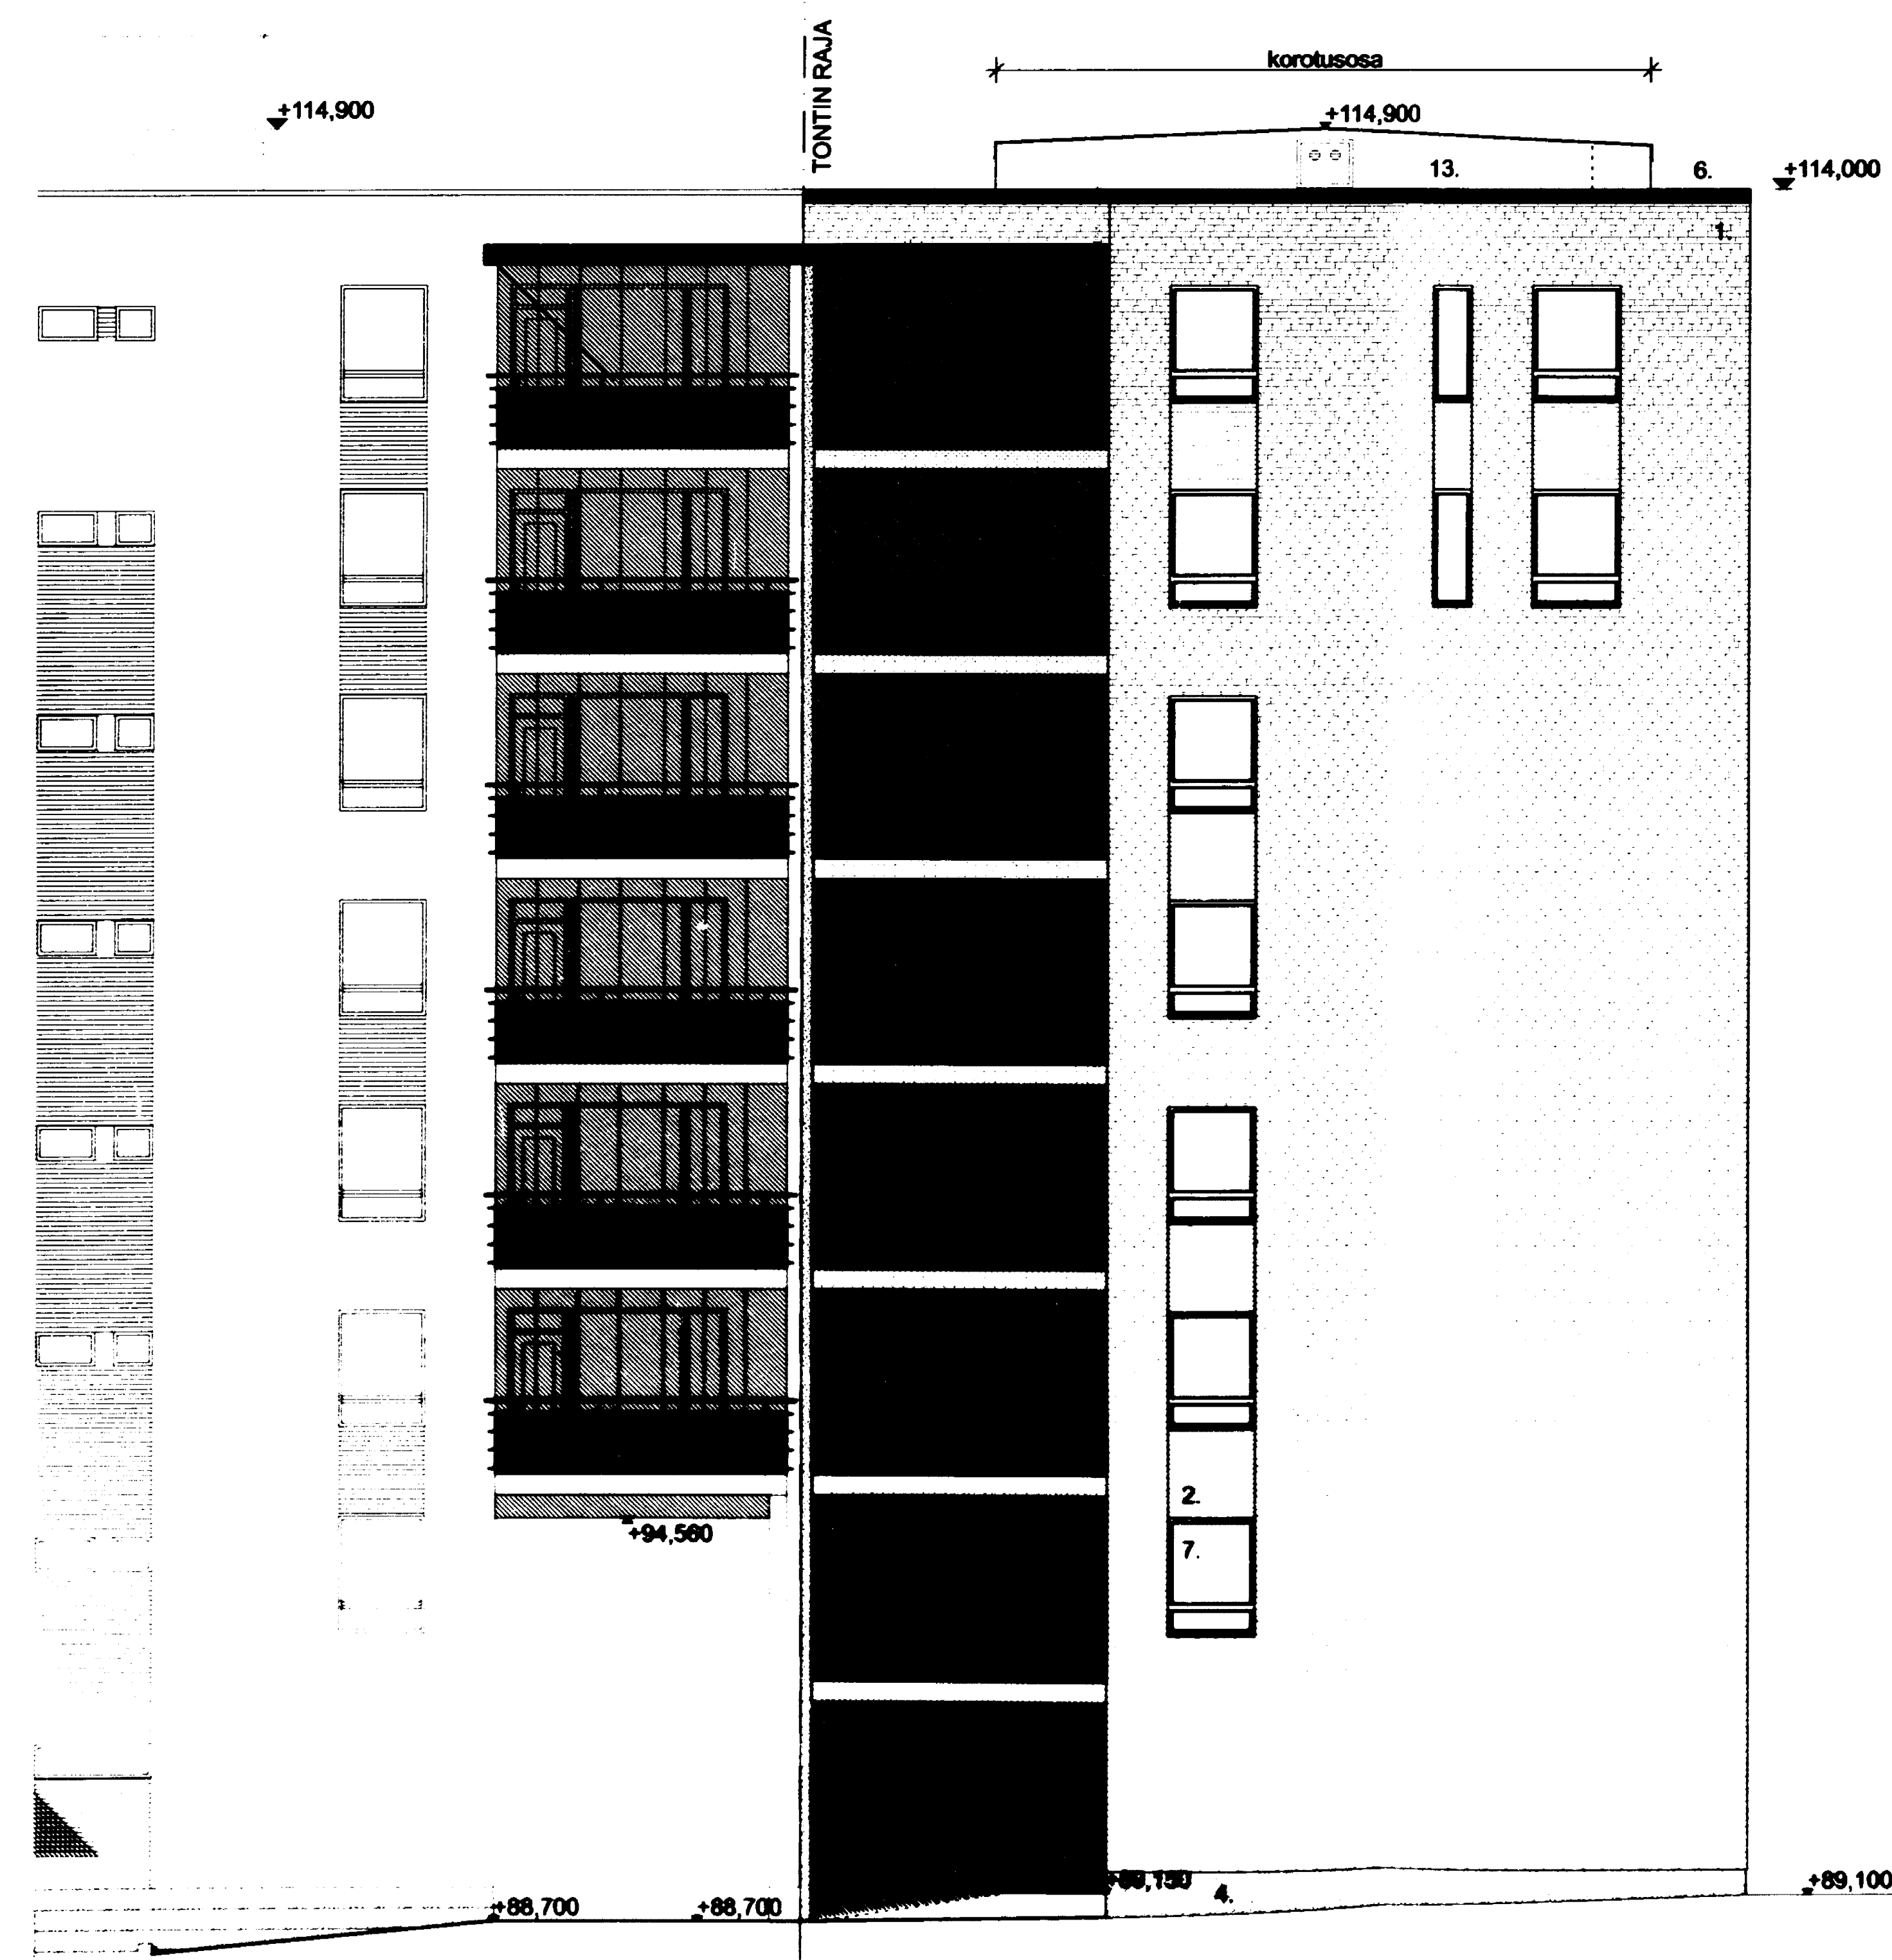

JULKISIVUMATERIAALIT:


1. PAIKALLAMUURATTU PUNATIILI, R PUNAINEN, TERCA
2. HOLKKATIILI, R PUNAINEN, TERCA
3. VÄRIBETONI TUMMANHARMAA, URITETTU
4. VÄRIBETONI, TUMMANHARMAA
5. MAALATTU TERÄS, TUMMANHARMAA, RAL 7024
6. TERÄSPELTI, TUMMANHARMAA, RR 23
7. LASI
8. KUVIOITU LASI, SÄVYTETTY, VAALEANSININEN
9. MAALATTU TERÄS, MUSTA
10. MAALATTU TERÄS, HOPEAN HARMAA
11. MAALATTU BETONI, VAALENHARMAA TURKOOSI, FACADE 4906
12. MAALATTU, LÄMMIN VAALENHARMAA, RAL 7034
13. MAALATTU, VAALEA HARMAA

07181897

B	Kattokorotus lisäty	JP	24.07.2006
A	Päivitetty ajantasalle	JP	27.12.2005
muutos		maailma	päiväys
kaupunginosa, kylä	korttel, kpl	osio, nro	viivakoodin merkintä
VI	93	45	
referenssimerkki		piirustus	johtajan nro
UUDISRAKENNUS		PÄÄPIIRUSTUS	
referenssin nro ja osoite		piirustajan nimi	mittakaava
AS OY TAMPEREEN PYYNNIN PERÄMIES Papinkatu 14 33200 Tampere		JULKISIVU ITÄÄN	1:100
piiritys ja ajankohta	suunnittelija	työn numero - per numero	muutos
30.06.2005	<i>Erikki Helamaa</i>	ARK	5017-011 B
ARKKITENTTIÖIRISTO ERKKI HELAMAA JA KEIJO HEISKANEN OY Valimiehentie 4 33100 Tampere toimisto@rh-ark.com p. (03) 312 32200 f. (03) 312 32250			



ARKKITEHTIÖIRISTO ERKKI HELAMAA JA KEIJO HEISKANEN OY






JULKISIVUOTE ITÄÄN
PÖHJOISSIVUN PARVENKEELTA


JULKISIVUMATERIAALIT:

1. PAIKALLAMUURATTU PUNATIILI, R PUNAINEN, TERCA
2. HOLKATIILI, R PUNAINEN, TERCA
3. VÄRIBETONI TUMMANHARMAA, URITETTU
4. VÄRIBETONI, TUMMANHARMAA
5. MAALATTU TERÄS, TUMMANHARMAA, RAL 7024 (A)
6. TERÄSPELTI, TUMMANHARMAA, RR 23
7. LASI
8. KUVIOITU LASI, SÄVYTETTY, VAALEANSININEN
9. MAALATTU TERÄS, MUSTA
10. MAALATTU TERÄS, HOPEAN HARMAA
11. MAALATTU BETONI, VAALEANHARMAA TURKOOSI, FACADE 4906
12. MAALATTU, LÄMMIN VAALEANHARMAA, RAL 7034
13. MAALATTU, VAALEA HARMAA

07161859

B	Kattokorotus lisäty	JP	24.07.2008
A	Päivitetty ajantasalle	JP	27.12.2005
muutos		maailma	päivitys
kaupunginosa, kyla	korkeus, m	korkeus, m	viivomäärän merkintä
VI	93	45	20-203
rakennusluokitus			johtajan mää
LUOJURAKENNUS			PÄÄPIIRUSTUS
rakennusluokituksen nimi ja osoite			piirustajan nimi
AS OY TAMPEREEN PYYNIKIN PERÄMIES			JULKISIVU LÄNTEEN
Papinkatu 14			mittakaava
33200 Tampere			1:100
päivä ja aikajätkä		suorittanut	työn numero - per numero
30.06.2005		ARK	5017-013
			B
ARKKITEHTITOIMISTO ERKKI HELAMAA JA KEIJO HEISKANEN OY			
Valtuuskatu 4 33100 Tampere kontakti@eh-ark.com p. (03) 312 3200 f. (03) 312 3290			



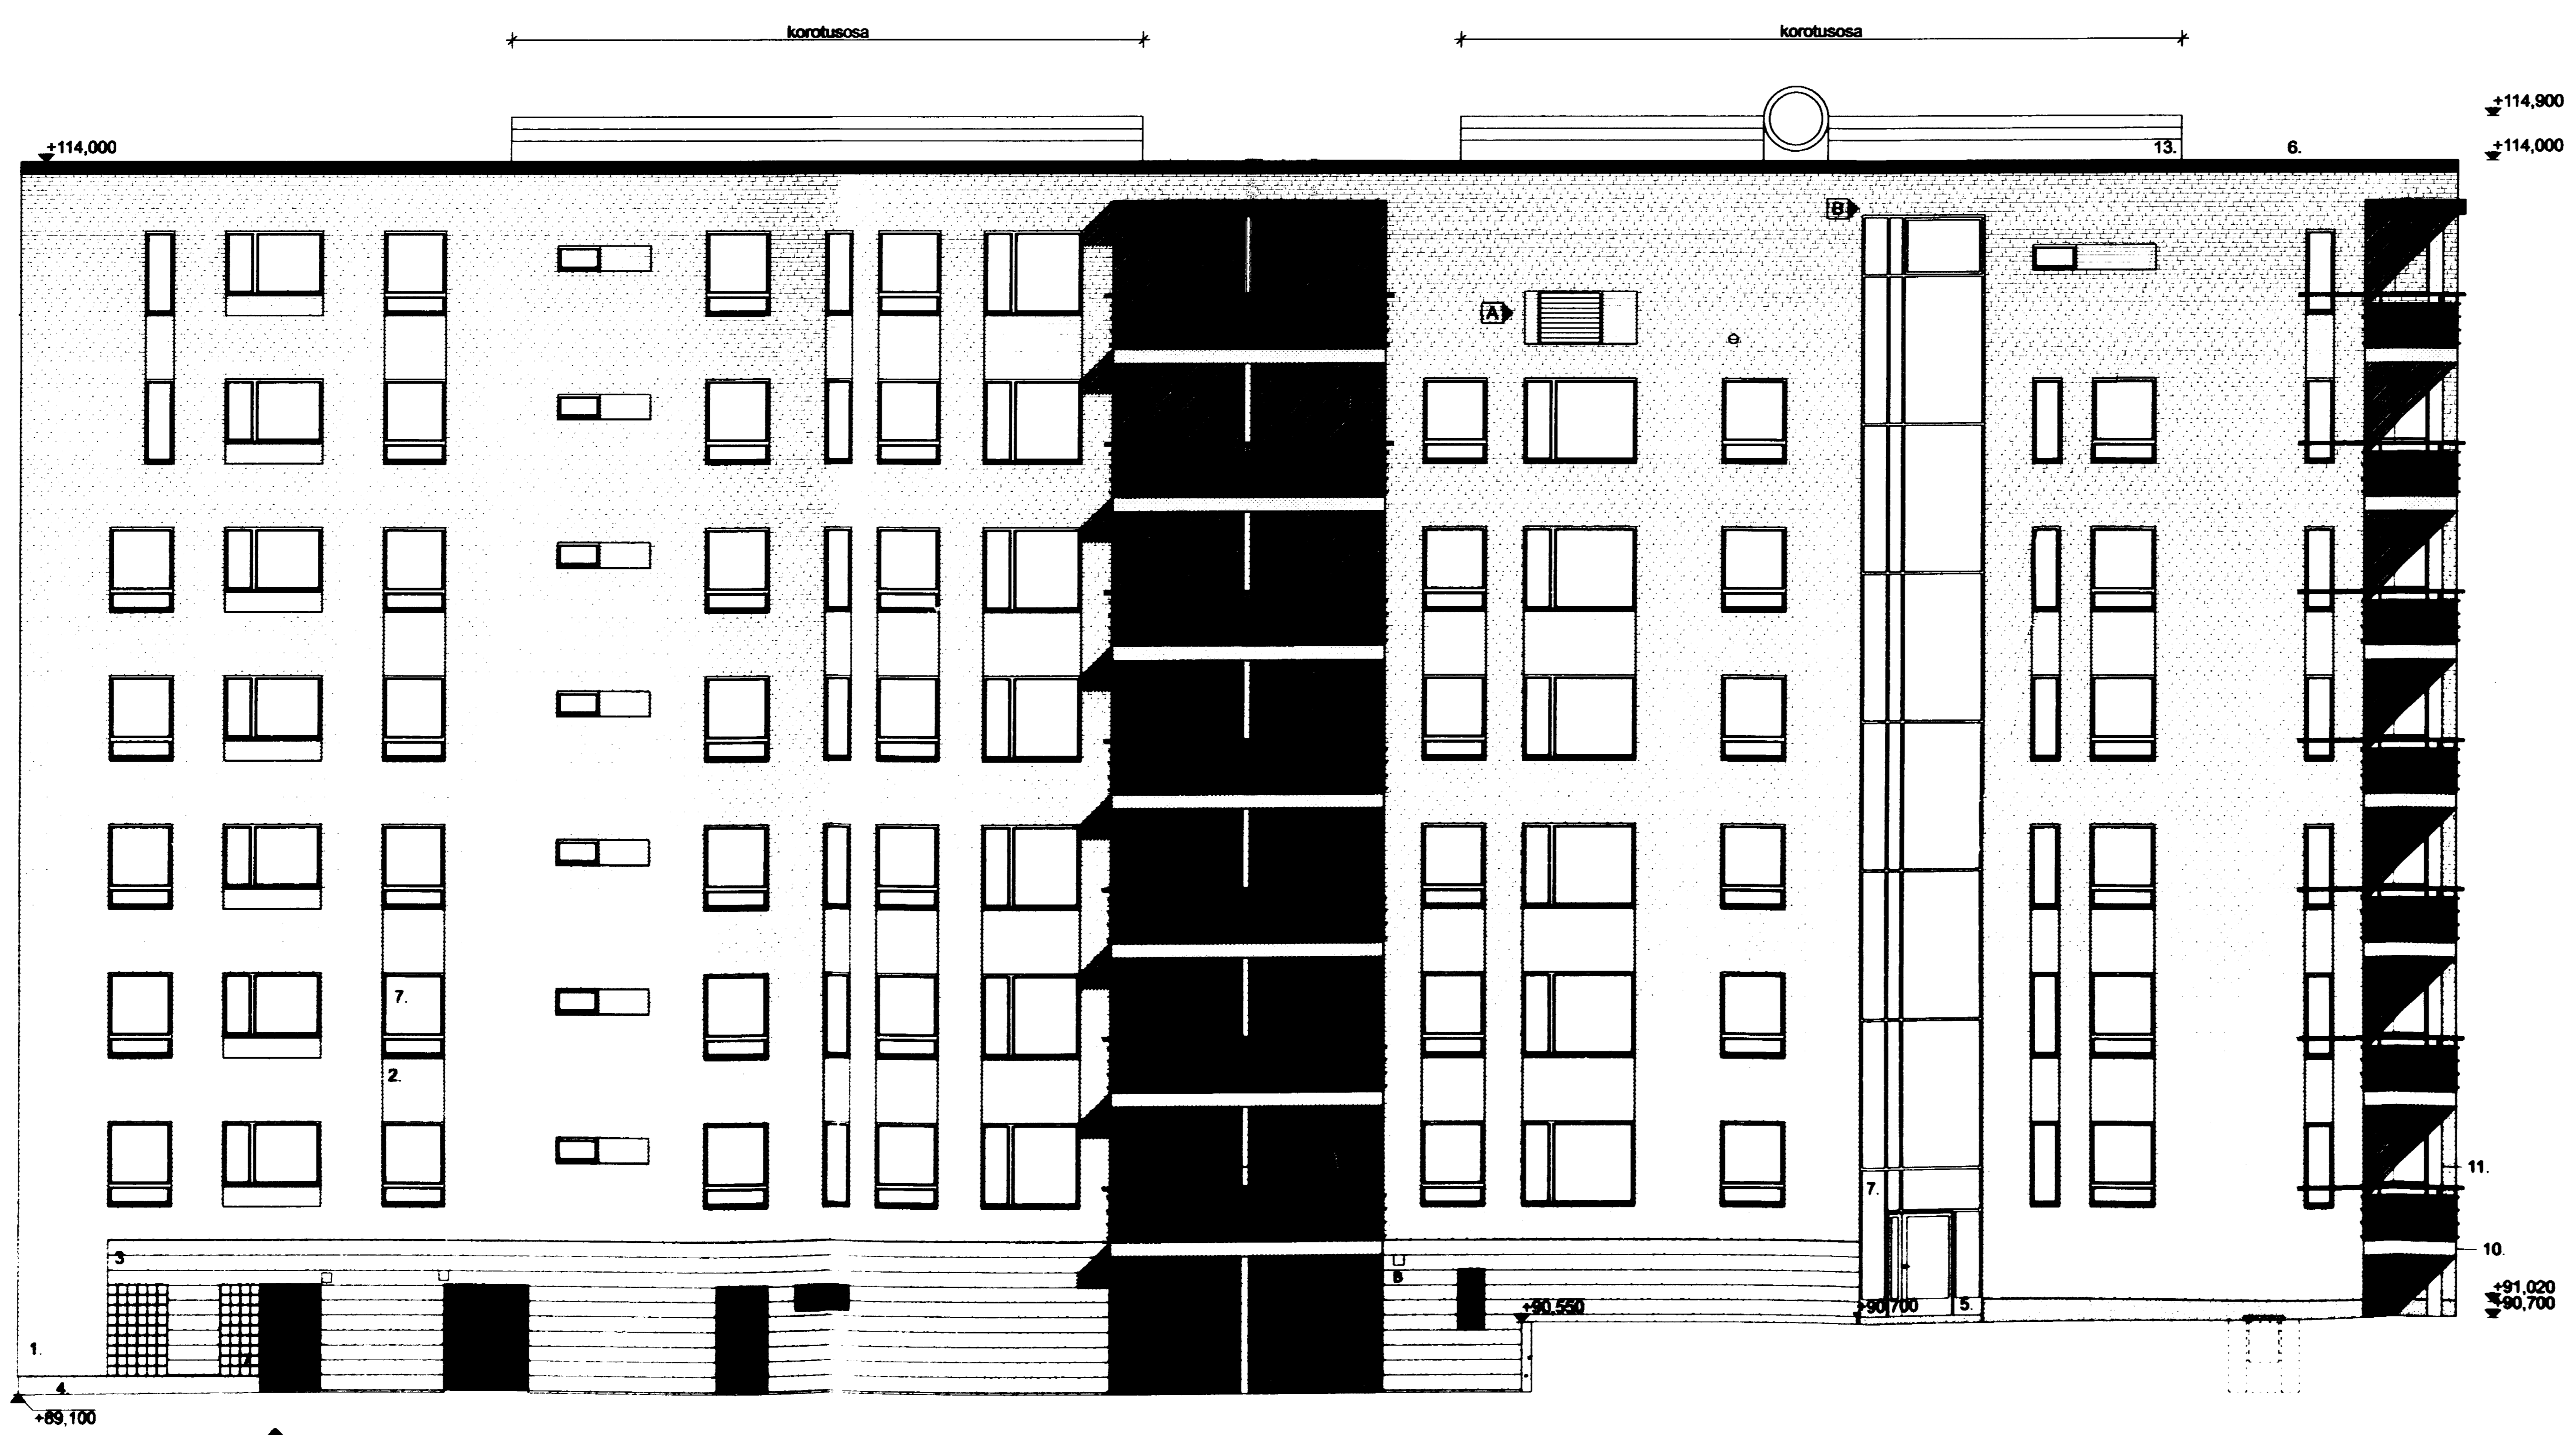

JULKISIVUMATERIAALIT:

1. PAIKALLAMUURATTU PUNATIILI, R PUNAINEN, TERCA
2. HOLKKATIILI, R PUNAINEN, TERCA
3. VÄRIBETONI TUMMANHARMAA, URITETTU
4. VÄRIBETONI, TUMMANHARMAA
5. MAALATTU TERÄS, TUMMANHARMAA, RAL 7024 (A)
6. TERÄSPELTI, TUMMANHARMAA, RR 23
7. LASI
8. KUVIOITU LASI, SÄVYTETTY, VAALEANSININEN
9. MAALATTU TERÄS, MUSTA
10. MAALATTU TERÄS, HOPEAN HARMAA
11. MAALATTU BETONI, VAALEANHARMAA TURKOOSI, FACADE 4906
12. MAALATTU, LÄMMIN VAALEANHARMAA, RAL 7034
13. MAALATTU, VAALEA HARMAA

07101890

B Katokorotus isoty, sälekkötarkennuksia		JP	24.07.2008
A Päivistetty ajantasalle		JP	27.12.2005
UUDISRAKENNUS	PAAPIRUSTUS		
AS OY TAMPEREEN PYYNIKIN PERÄMIES	JULKISIVU POHJOISEEN	1100	
Paprikatu 14 33200 Tampere			
päivä ja allekirjoitus	suoritus	työn numero - per numero	muutos
30.06.2005	ARK	5017-012	B
ARKKITEHTITOIMISTO ERKKI HELARAA JA KEIJO HEISKANEN OY ATL SAFA			
Valtuuskatu 4 33100 Tampere kornet@eh-ark.com p. (03) 312 3200 f. (03) 312 3250			

